


VIA DESCENDENTE

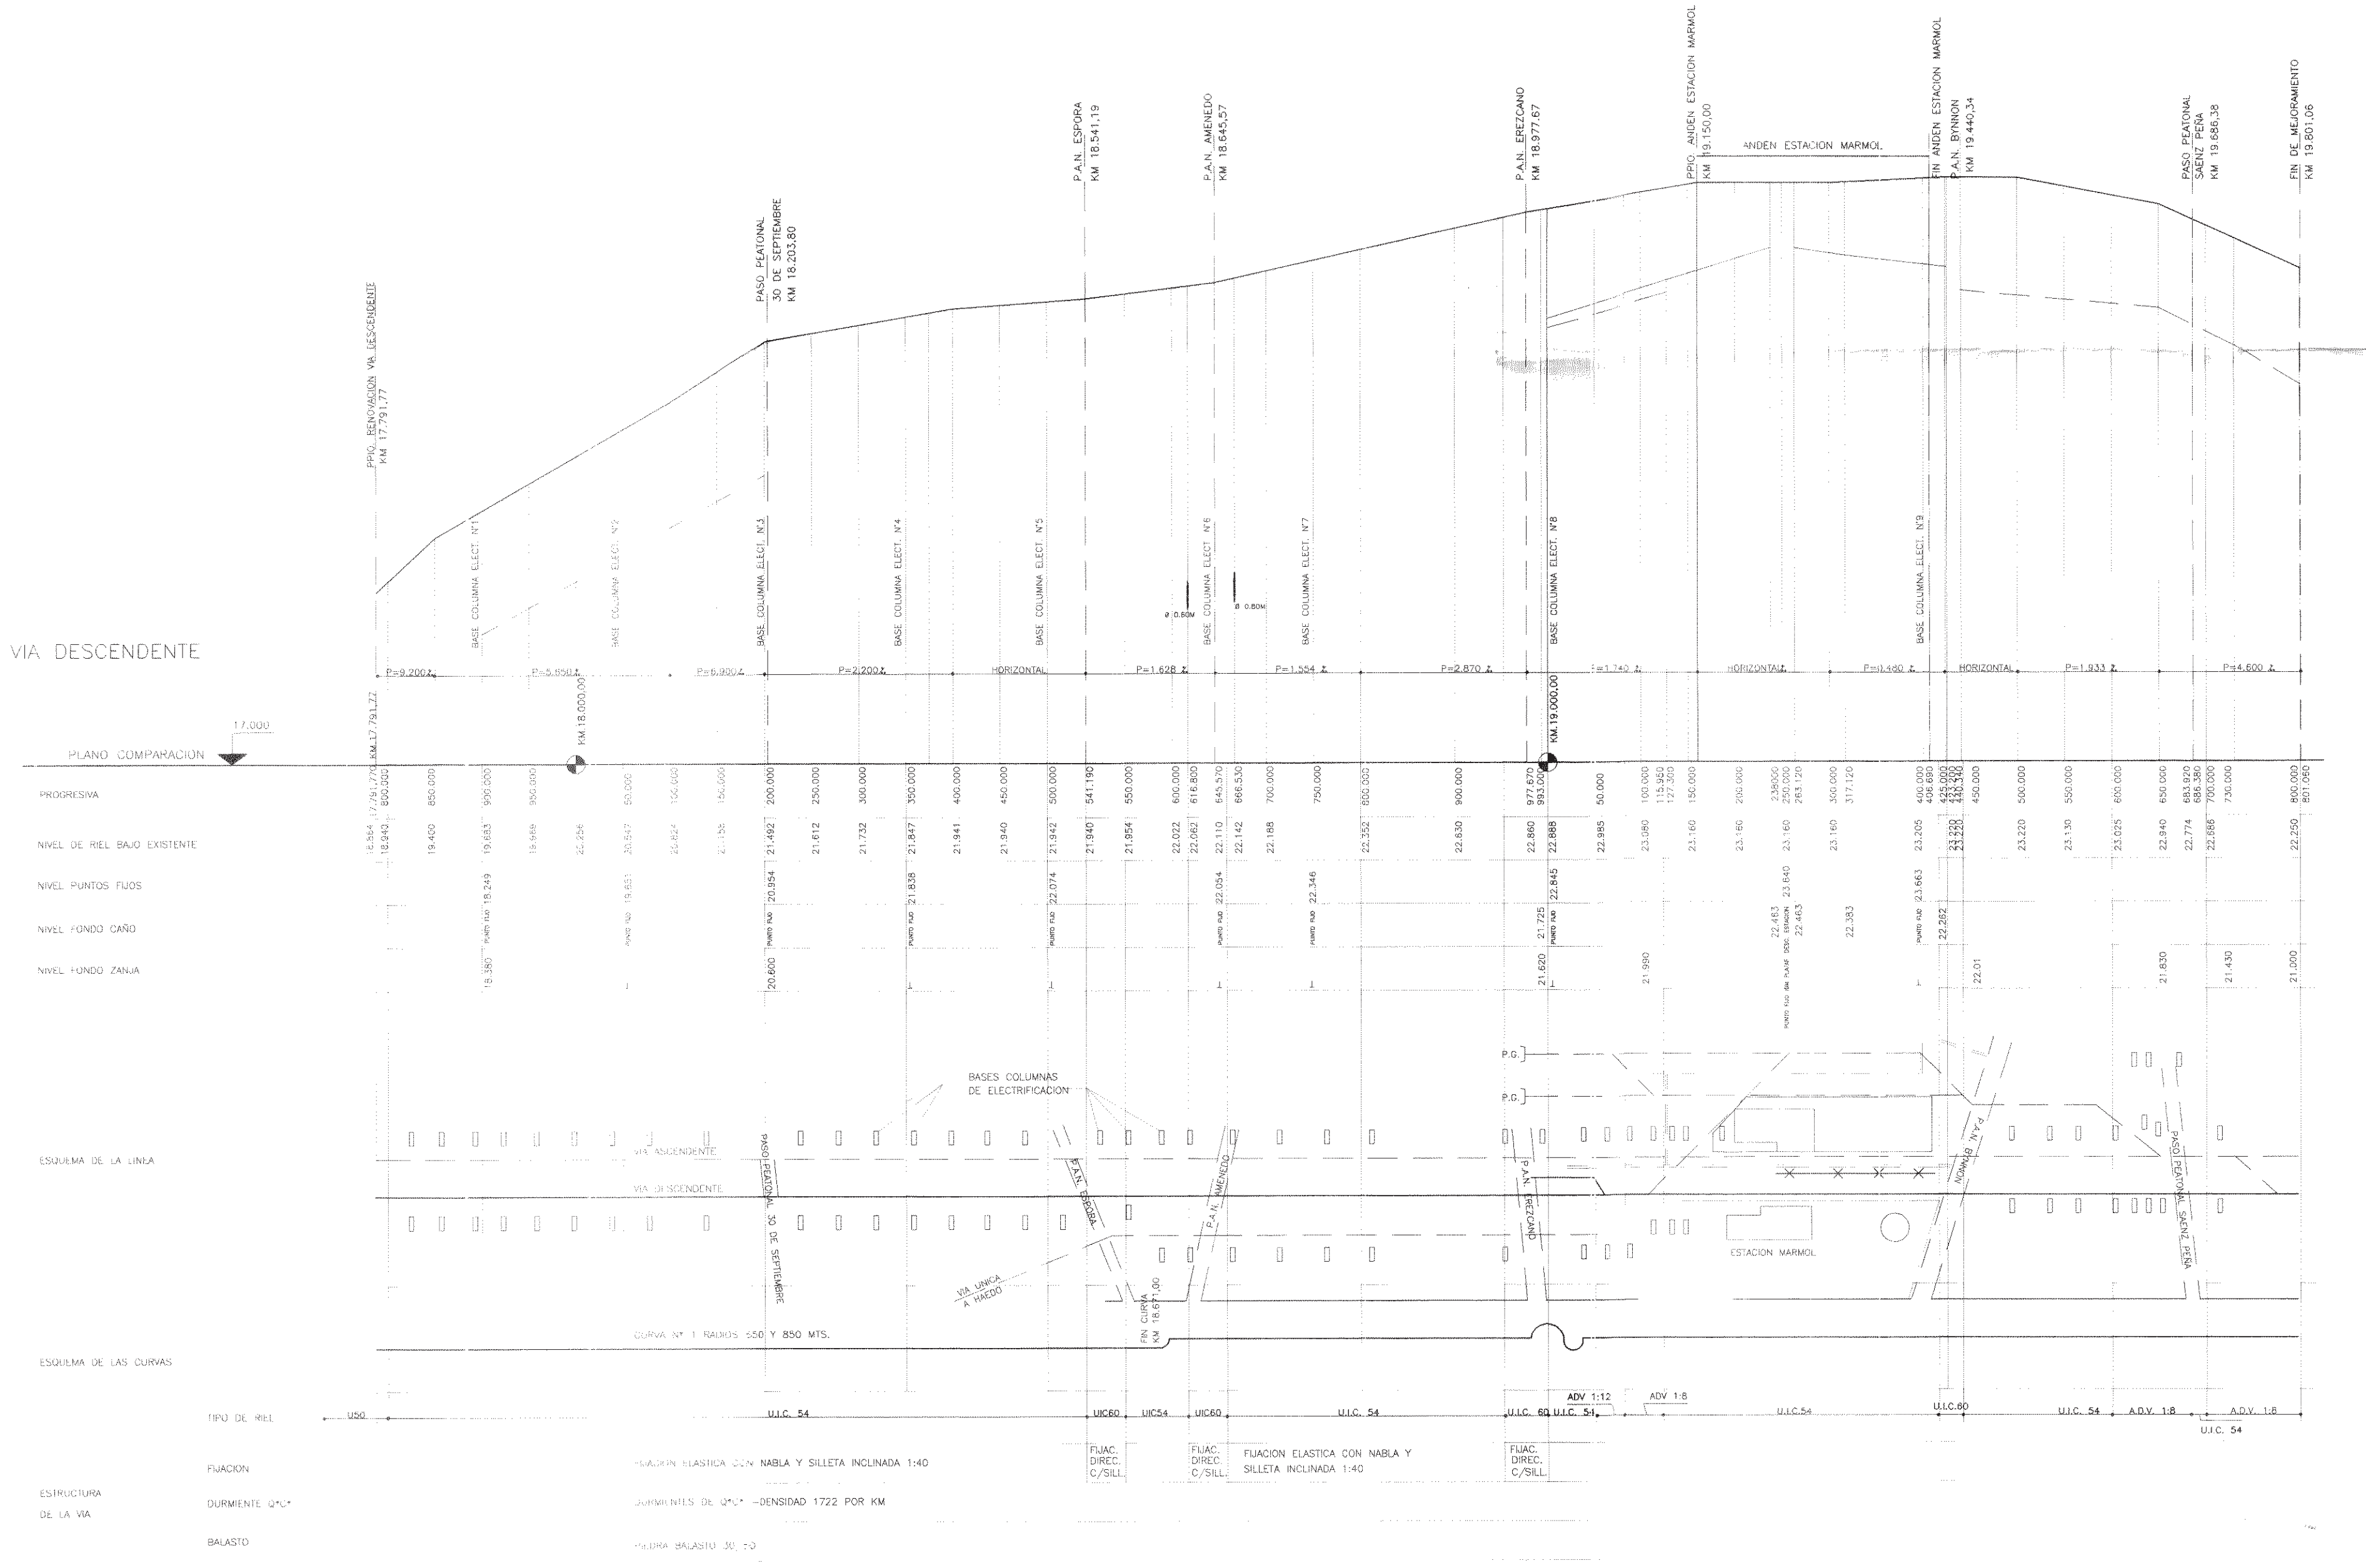

MODIFICACIONES		FECHA	NOMBRE
DISEÑO	17/03/02	M.C.B.	
REVISIÓN			
APROBADO			
ESCALA:		TÍTULO:	
1:25 / 1:500		PERFIL LONGITUDINAL	
REVISIÓN		VIA DESCENDENTE	
Plano N°		DE KM 17.791 A 19.801	
KM-PAGOS		PLANO CONFORME A OBRA	
		OBRA DE RENOVACION DE VAS RAMAL	
		A TEMPERLEY - VILLA ELISA	
		VIA ASC. Y VIA DESC. ENTRE	
		A KM 18.801 - MARMOL HACIA CONF.	
		CON EX. E.C.S. - VIA UNICA ENTRE	
		KM 43.605,06 A KM 44.234	
		ESTACION	