


VIA ASCENDENTE

PLANO COMPARACION

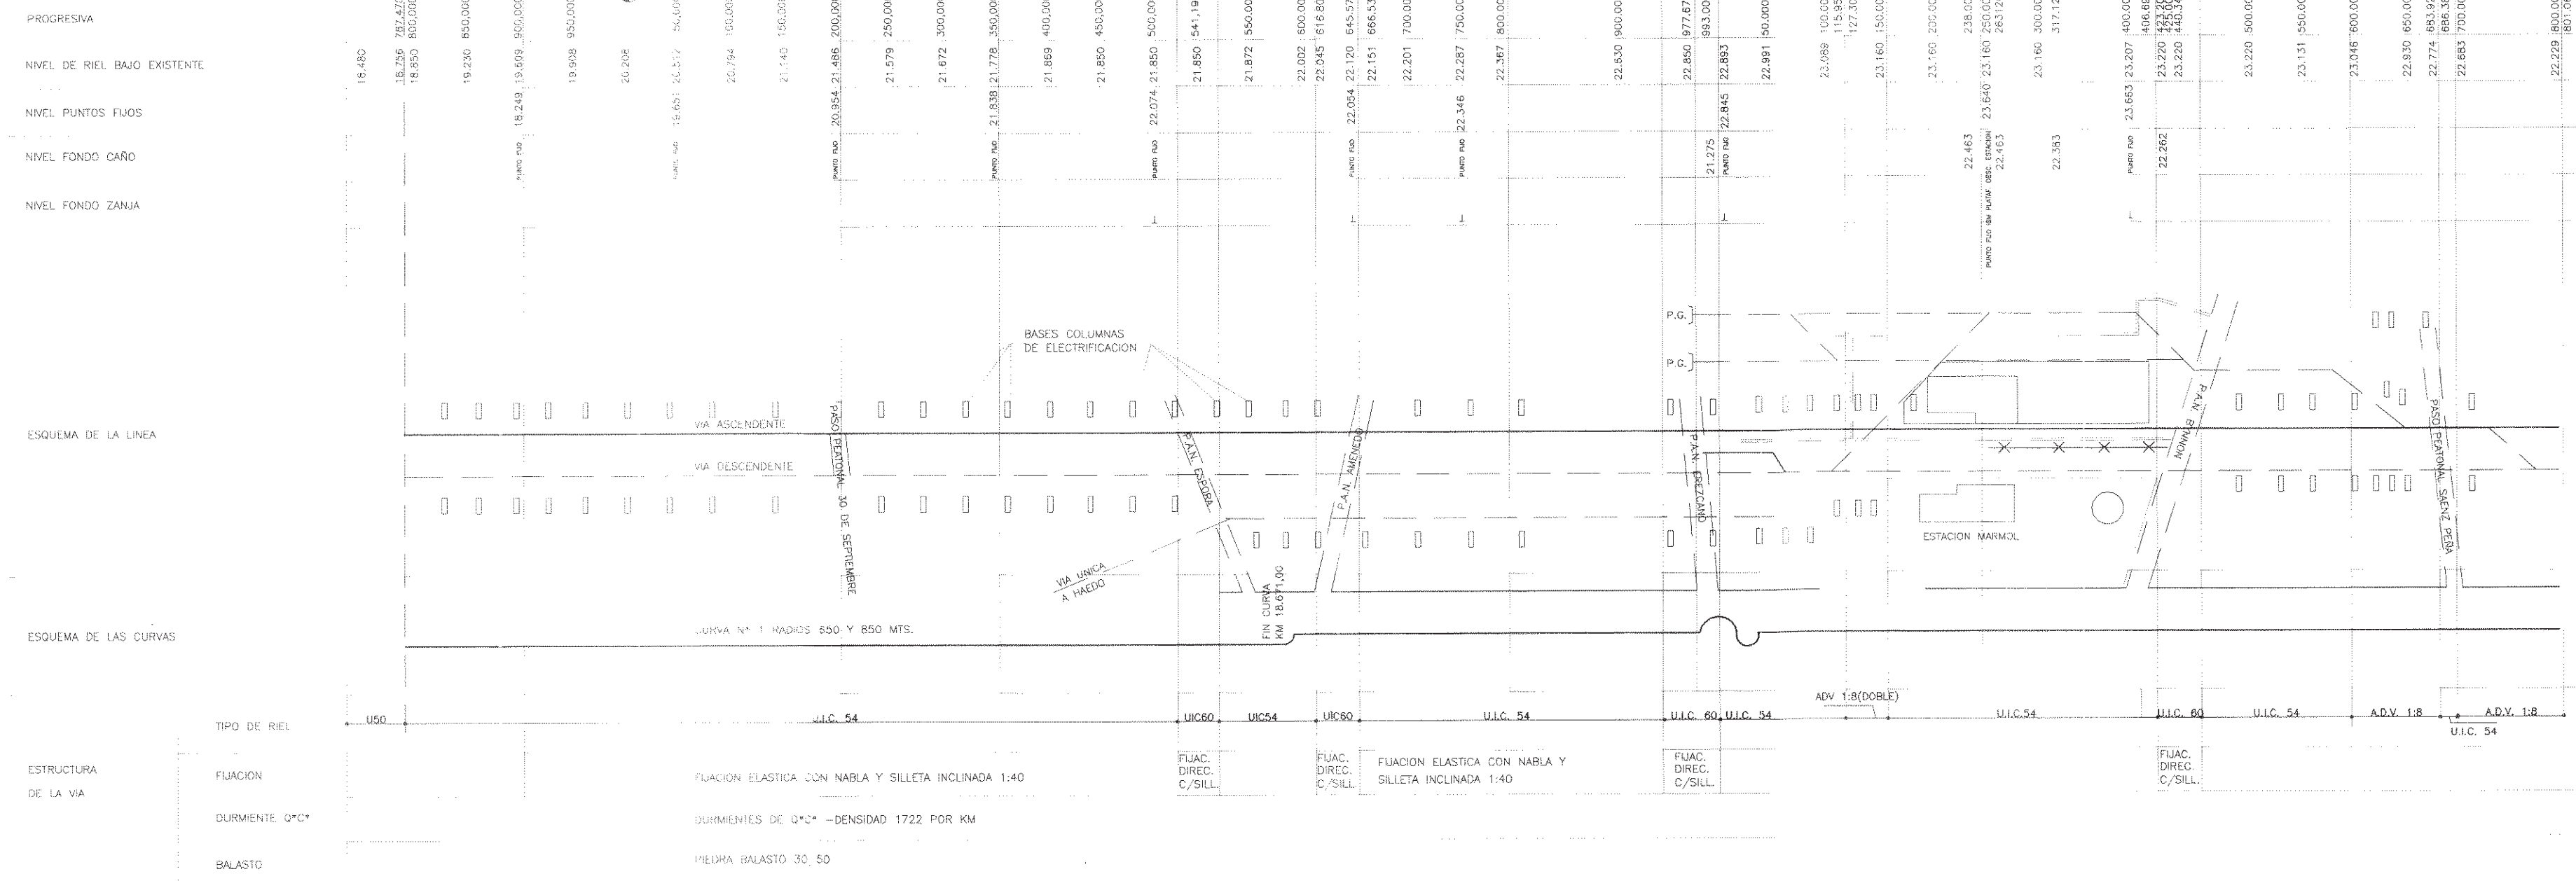

COMSA de Argentina S.A.	
TRANSPORTE METROPOLITANO GRAL. ROCA S.A.	
FECHA	NOMBRE
1/03/00	M.C.B.
REVISOR	
APROBADO	
TITULO: PERFIL LONGITUDINAL	
VIA ASCENDENTE	
DE KM 17.787 A 19.801	
ESCALA: 1:25	
REVISION: 1:2500	
OBRAS DE RENOVACION DE VIAS RAMAL	
VIA ASC. Y VIA DESC. ENTRE KM 17.784	
A KM 19.801 MARMOL HASTA CONTIN	
CON EX.F.C.S. - VIA UNICA ENTRE	
KM 18.605,00 A KM 18.625,00	
PLAN	
PLANO N°	PLAN CONFORME A OBRA
AN-PAD1	