

2

1

2

1

REFERENCIAS

PL.Nº258E0030

ESQUEMA DE CONEXION T. ILUM. EMERGENCIA.

PL.Nº258E0373

BORNERA DE CONEXION T. ILUM. EMERGENCIA.

HOJA N°1

PORTADA

HOJA N°2

VISTAS

CONFORME A OBRA

C	A.P.	E.L.	H.A.	DIC 2011	CONFORME A OBRA
B	A.P.	E.L.	L.D.	MAY 10	VALIDO PARA OBRA
A	A.P.	E.L.	L.D.	ABR 10	PARA APROBACION
Mod	Dibujó	Revisó	Aprobó	Fecha	Motivo
POA				Fecha	Nombre
REF.				Dibujado:	ABR-10
				Revisado:	ABR-10
				Aprobado:	ABR-10
MOTIVO DE LA OBRA:	Escala:	S.E. N° 258 PASO DEL REY			
	PARTIDO:	TABLERO DE ILUMINACION DE EMERGENCIA VISTAS Y CORTES			
	LOCALIDAD:				
	PASO DEL REY				

Edenor

Dirección Técnica

Plano N°



2580441

HOJA N° 1

TOTAL 2



ARCHIVO

Documento realizado en sistema CAD "No modificar manualmente"

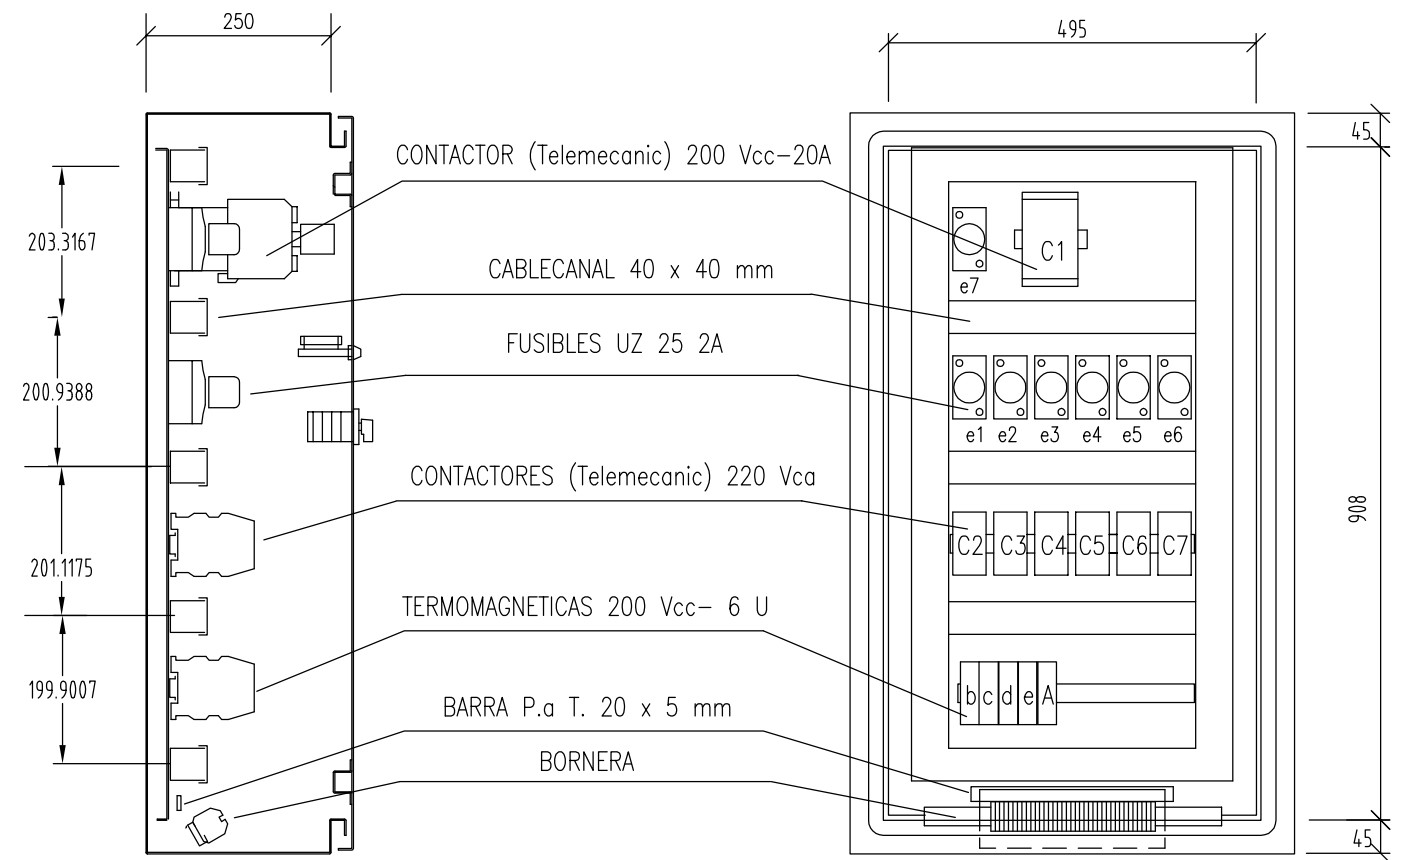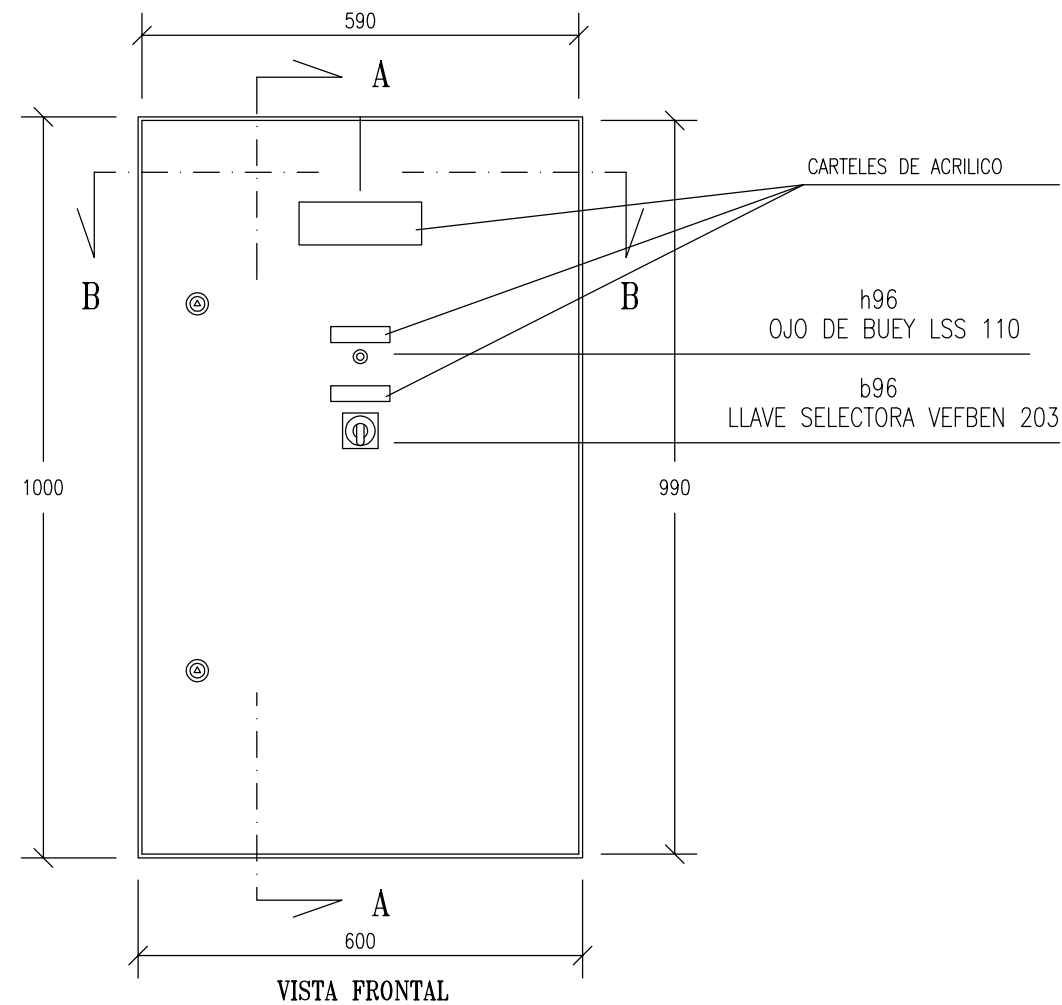

CONFORME A OBRA


TEXTOS EN ACRILICOS : SEGUN E.T. N° 200 (VER PLANO 353E0026)

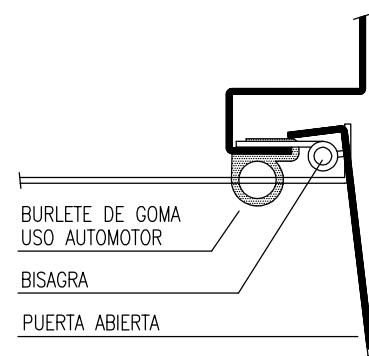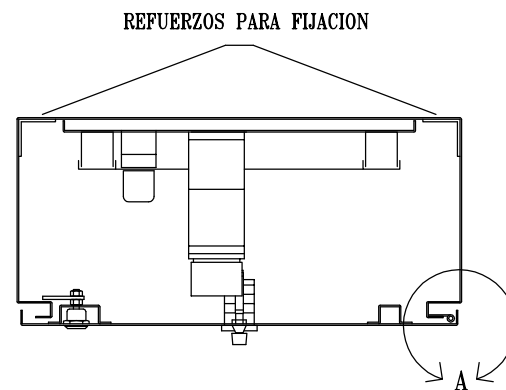

CARACTERISTICAS

CHAPA : 2 mm
 CIERRES : CON PESTILLO Y ACCIONAMIENTO TIPO TRIANGULO
 CARTELES : ACRILICO 3 mm ESP. FONDO NEGRO LETRAS BLANCAS
 BISAGRAS : OCULTAS
 GRADO DE PROTECCION : IP42
 TIPO DE CONSTRUCCION : INTERIOR

PINTURA { LIMPIEZA : DESENGRASADO, DESOXIDADO Y FOSFATIZADO
 POR APLICACION DE PRODUCTOS QUIMICOS
 TERMINACION : ESMALTE TERMOCONVERTIBLE EN POLVO
 (50 MICRONES MIN.)
 COLOR : EXTERIOR VERDE 01-1-040 (RAL 6019)
 INTERIR AMARILLO 05-2-021 (RAL 1021)
 NORMA IRAM - DEF.D 10-54

B	MAY 10	VALIDO PARA OBRA					
A	ABR 10	PARA APROBACION			C	DIC 2011	CONFORME A OBRA
Mod	Fecha	Motivo			Mod	Fecha	Motivo
 Edenor Dirección Técnica		S.E. N° 258 PASO DEL REY			TABLERO DE ILUMINACION DE EMERGENCIA VISTAS Y CORTES		Plano N° 258E0441
							HOJA N° 2 TOTAL 2