

2

1

2


1

REFERENCIAS:

TABLERO GENERAL DE ILUMINACION Y FUERZA MOTRIZ


PL.N° 258E0440


CONFORME A OBRA

C	A.P.	E.L.	H.A.	DIC 2011	CONFORME A OBRA		
B	A.P.	E.L.	L.D.	MAY 10	VALIDO PARA OBRA		
A	L.S.	E.L.	L.D.	ABR 10	PARA APROBACION		
Mod	Dibujó	Revisó	Aprobó	Fecha	Motivo		
POA				Fecha	Nombre	Firma	
REF.				Dibujado:	ABR-10	A.P.	
				Revisado:	ABR-10	E.L.L.	
				Aprobado:	ABR-10	RADIOTRONICA S.A.	
MOTIVO DE LA OBRA:	ESCALA:	S.E. N° 258 PASO DEL REY					
	PARTIDO:	ESQUEMA UNIFILAR DEL TABLERO GENERAL DE ILUMINACION Y FUERZA MOTRIZ					
	LOCALIDAD:						
PASO DEL REY		Plano N° 258E0026					HOJA N° 1 TOTAL 5

ARCHIVO

Documento realizado en sistema CAD "No modificar manualmente"

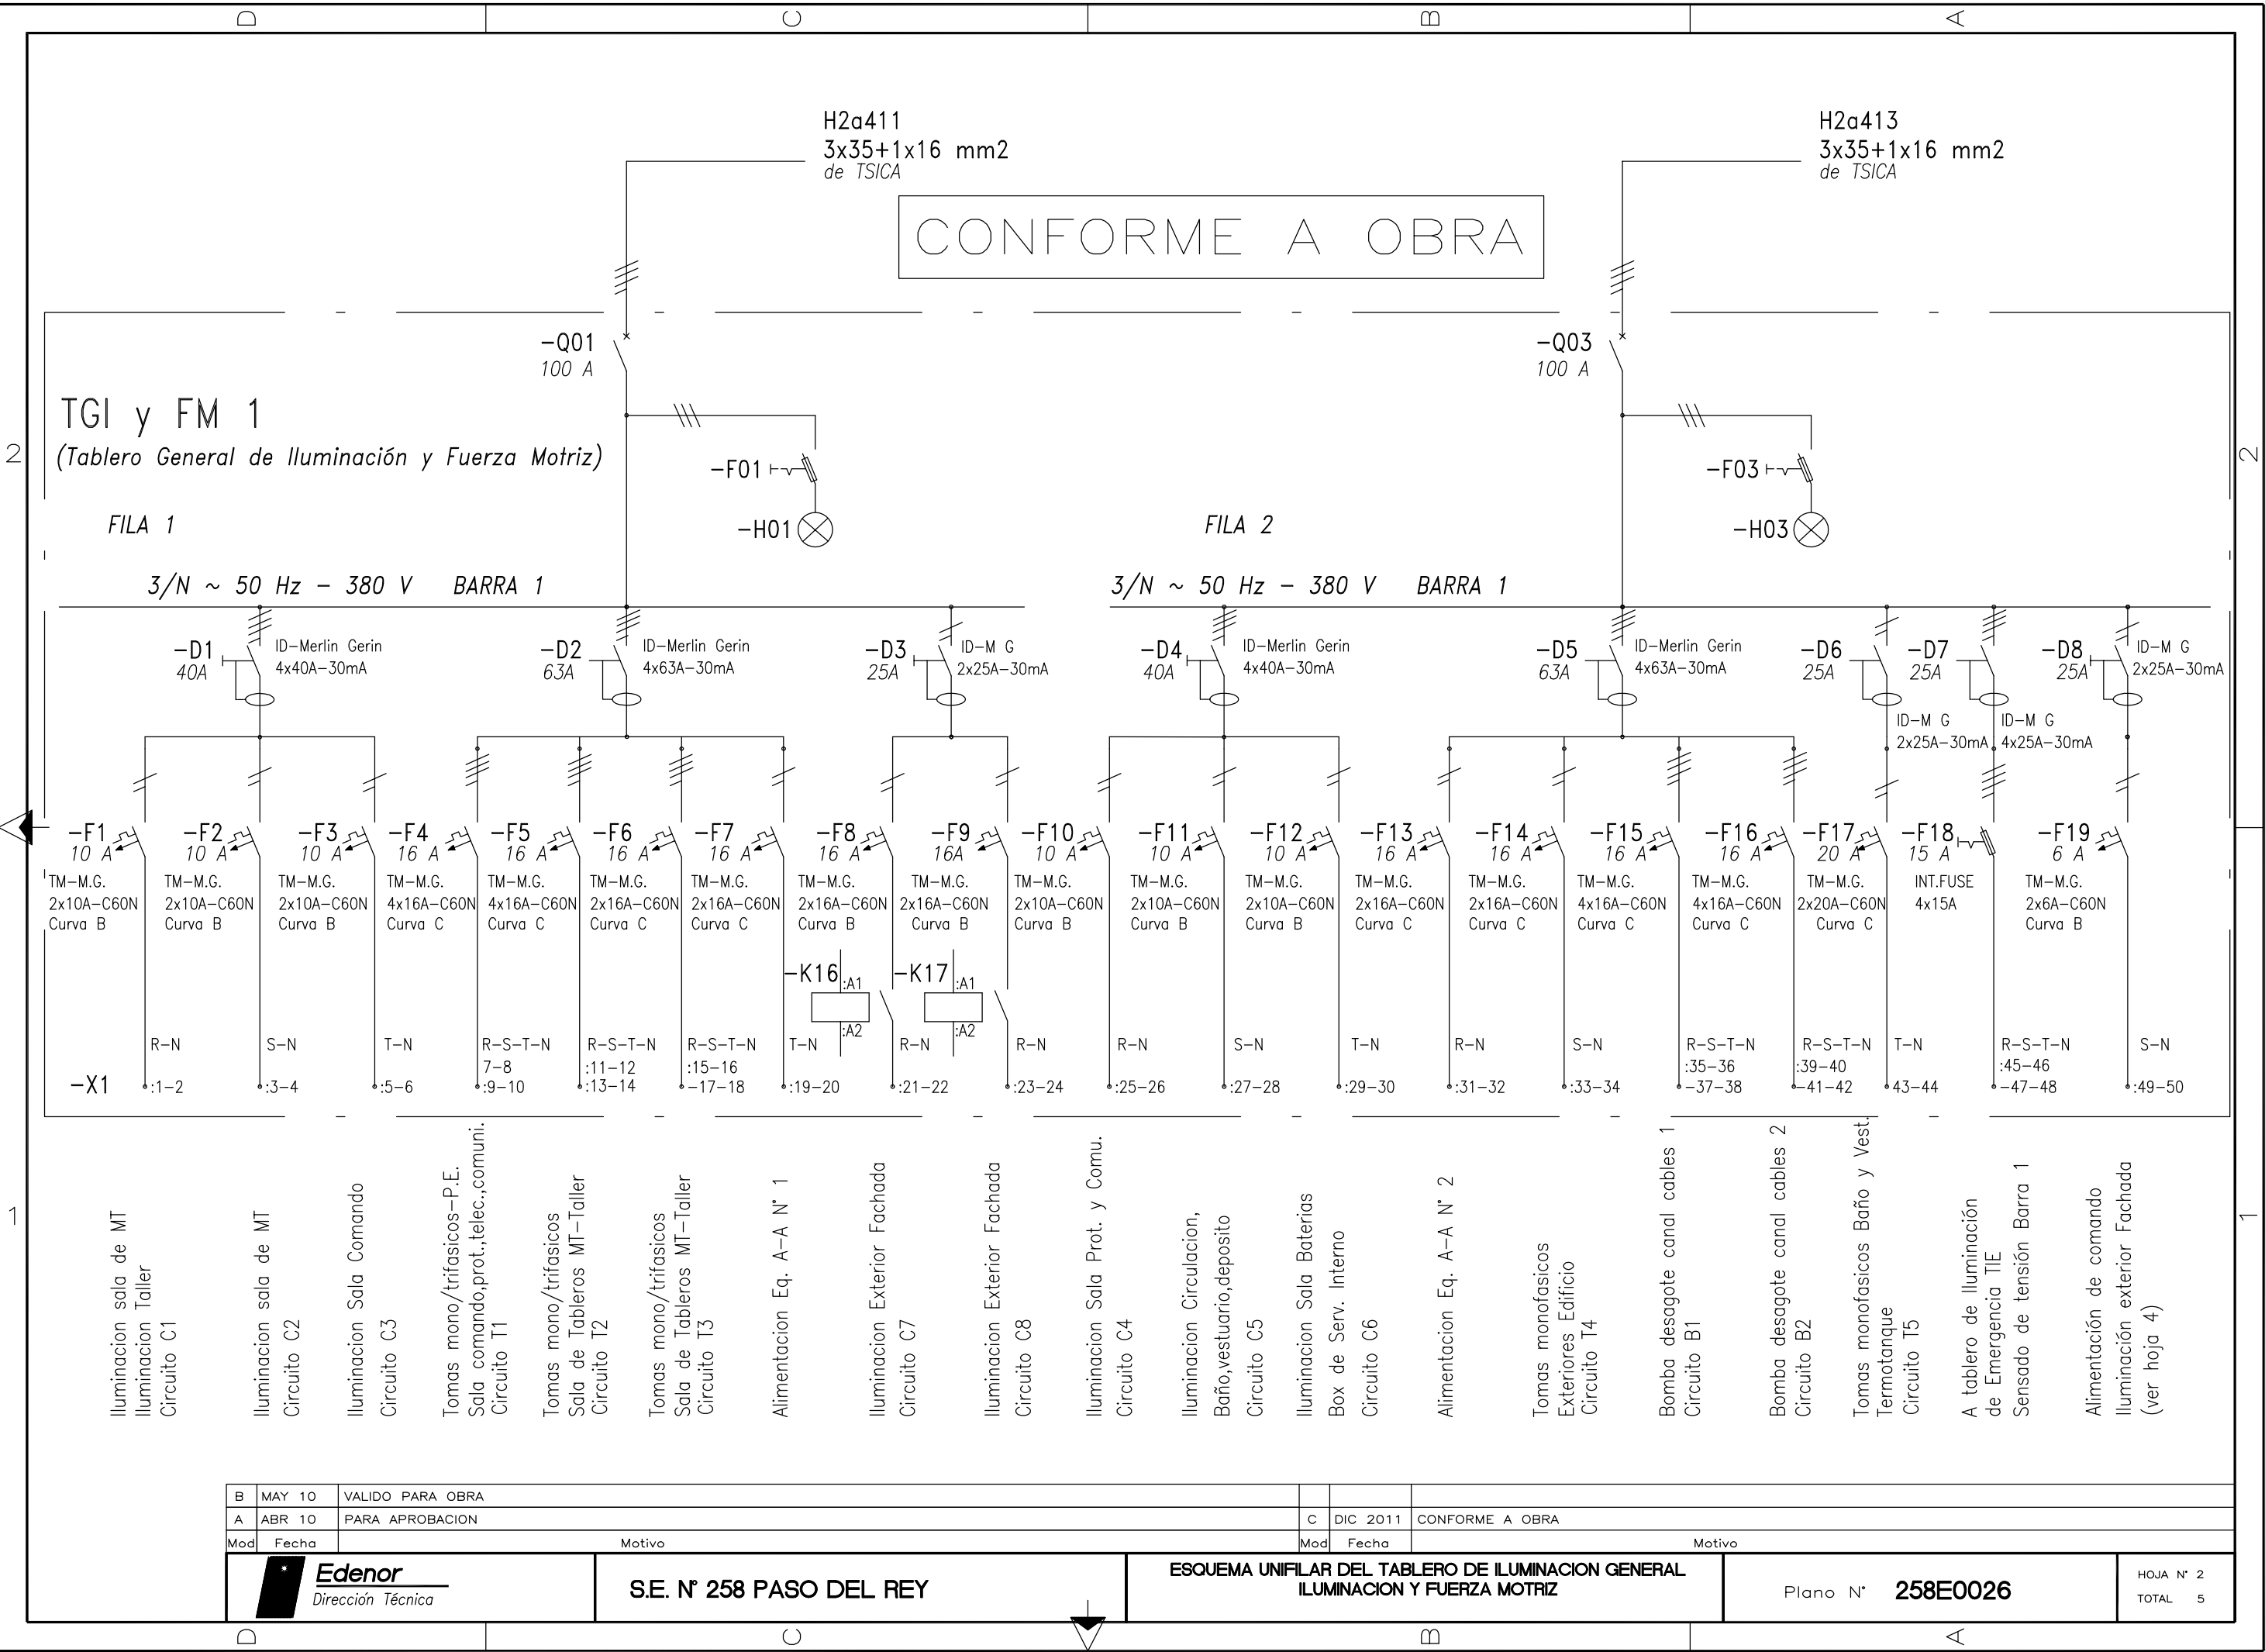

B	MAY 10	VALIDO PARA OBRA			
A	ABR 10	PARA APROBACION	C	DIC 2011	CONFORME A OBRA
Mod	Fecha	Motivo	Mod	Fecha	Motivo
		S.E. N° 258 PASO DEL REY	ESQUEMA UNIFILAR DEL TABLERO DE ILUMINACION GENERAL ILUMINACION Y FUERZA MOTRIZ		Plano N° 258E0026
					HOJA N° 2 TOTAL 5


TGI y FM 2  
(Tablero General de Iluminación y Fuerza Motriz)

H2a412  
3x35+1x16 mm2  
de TSICA


CONFORME A OBRA

FILA 1  
3/N ~ 50 Hz - 380 V BARRA 2


FILA 2

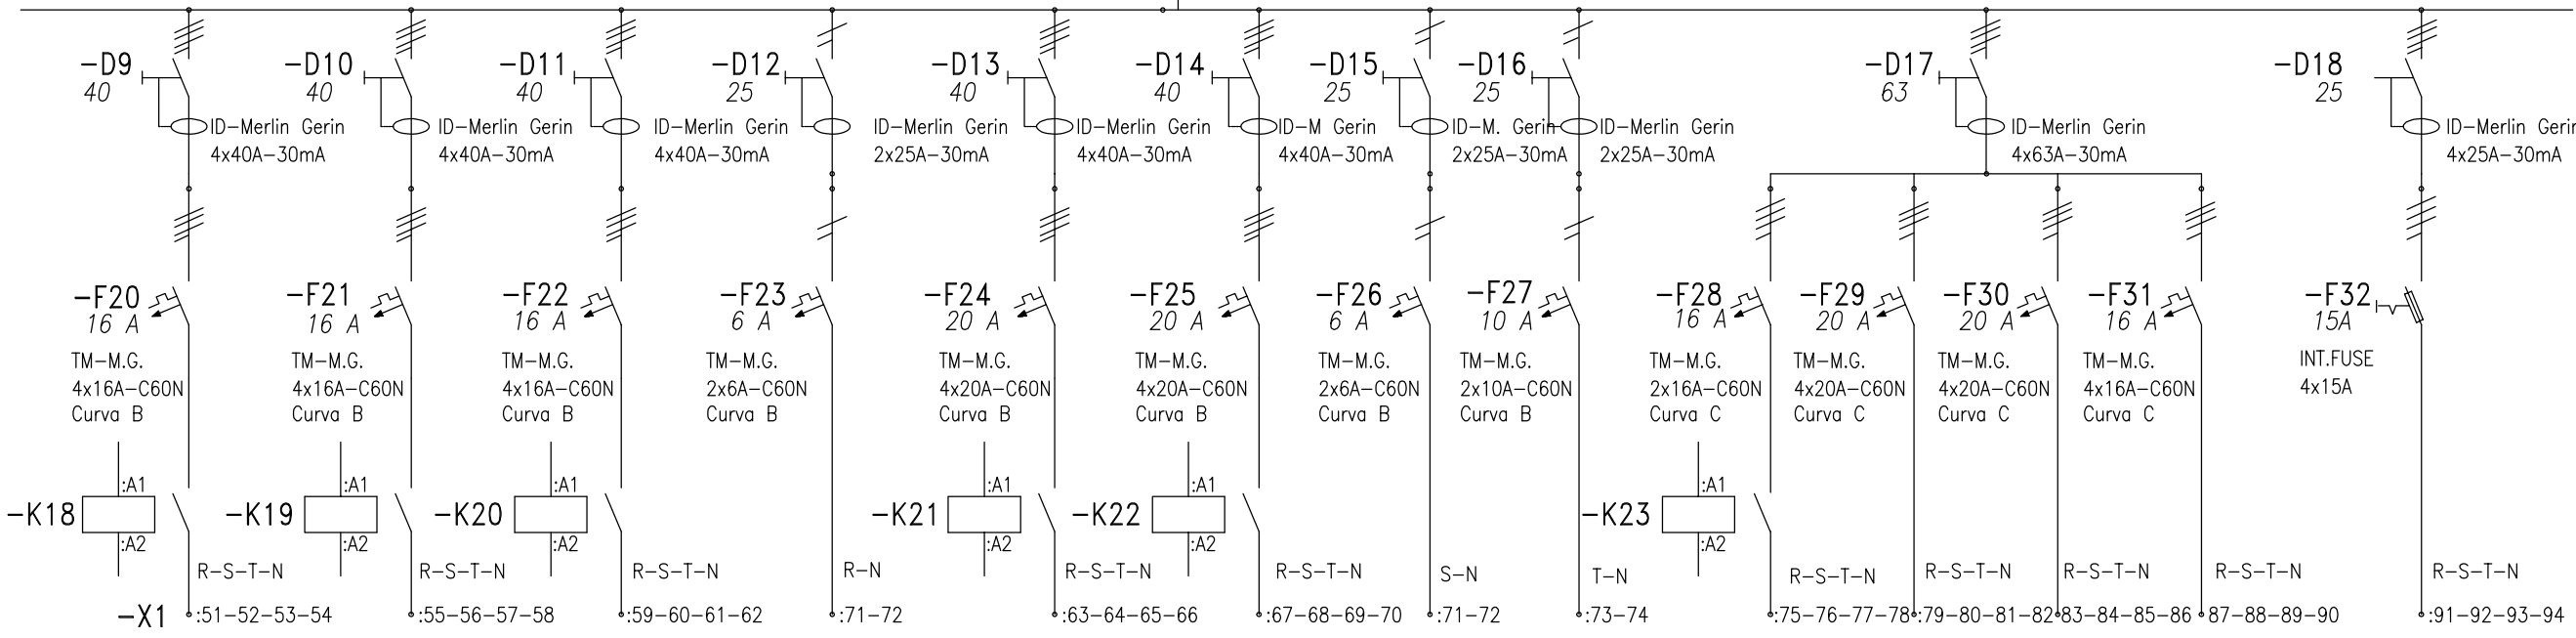


- Iluminación playa exterior  
Circuito C III  
(Nivel 100/200 Lux)
- Iluminación playa exterior  
Circuito C IV  
(Nivel 100/200 Lux)
- Iluminación playa exterior  
Circuito C V  
(Nivel 50 Lux)
- Alimentación de comando  
Iluminación Playa exterior  
(ver hoja 4)
- Iluminación Perimetral  
Circuito C I
- Iluminación Perimetral  
Circuito C II
- Alimentación de comando  
Iluminación Perimetral  
(ver hoja 4)
- Iluminación TR.1 y TR.2  
(Futuro) Circuito C9
- Alimentación Cisterna Edificio  
Circuito B5 (Ver hoja 5)
- Tomas monofásicos/trifásicos  
TR.1-TR-2 (Futuro)  
Circuito T 6
- Tomas monofásicos/trifásicos  
Playa 132 kv  
Circuito T 7
- Bombas elevadoras Cisterna  
Incendio - Circuito B3-B4
- A tablero de Iluminación  
de Emergencia TIE  
Sensado de tensión Barra 2

B	MAY 10	VALIDO PARA OBRA					
A	ABR 10	PARA APROBACION		C	DIC 2011	CONFORME A OBRA	
Mod	Fecha	Motivo	Mod	Fecha	Motivo		
 <b>Edenor</b> Dirección Técnica			<b>S.E. N° 258 PASO DEL REY</b>			<b>ESQUEMA UNIFILAR DEL TABLERO DE ILUMINACION GENERAL ILUMINACION Y FUERZA MOTRIZ</b>	
			Plano N° <b>258E0026</b>			HOJA N° 3 TOTAL 5	



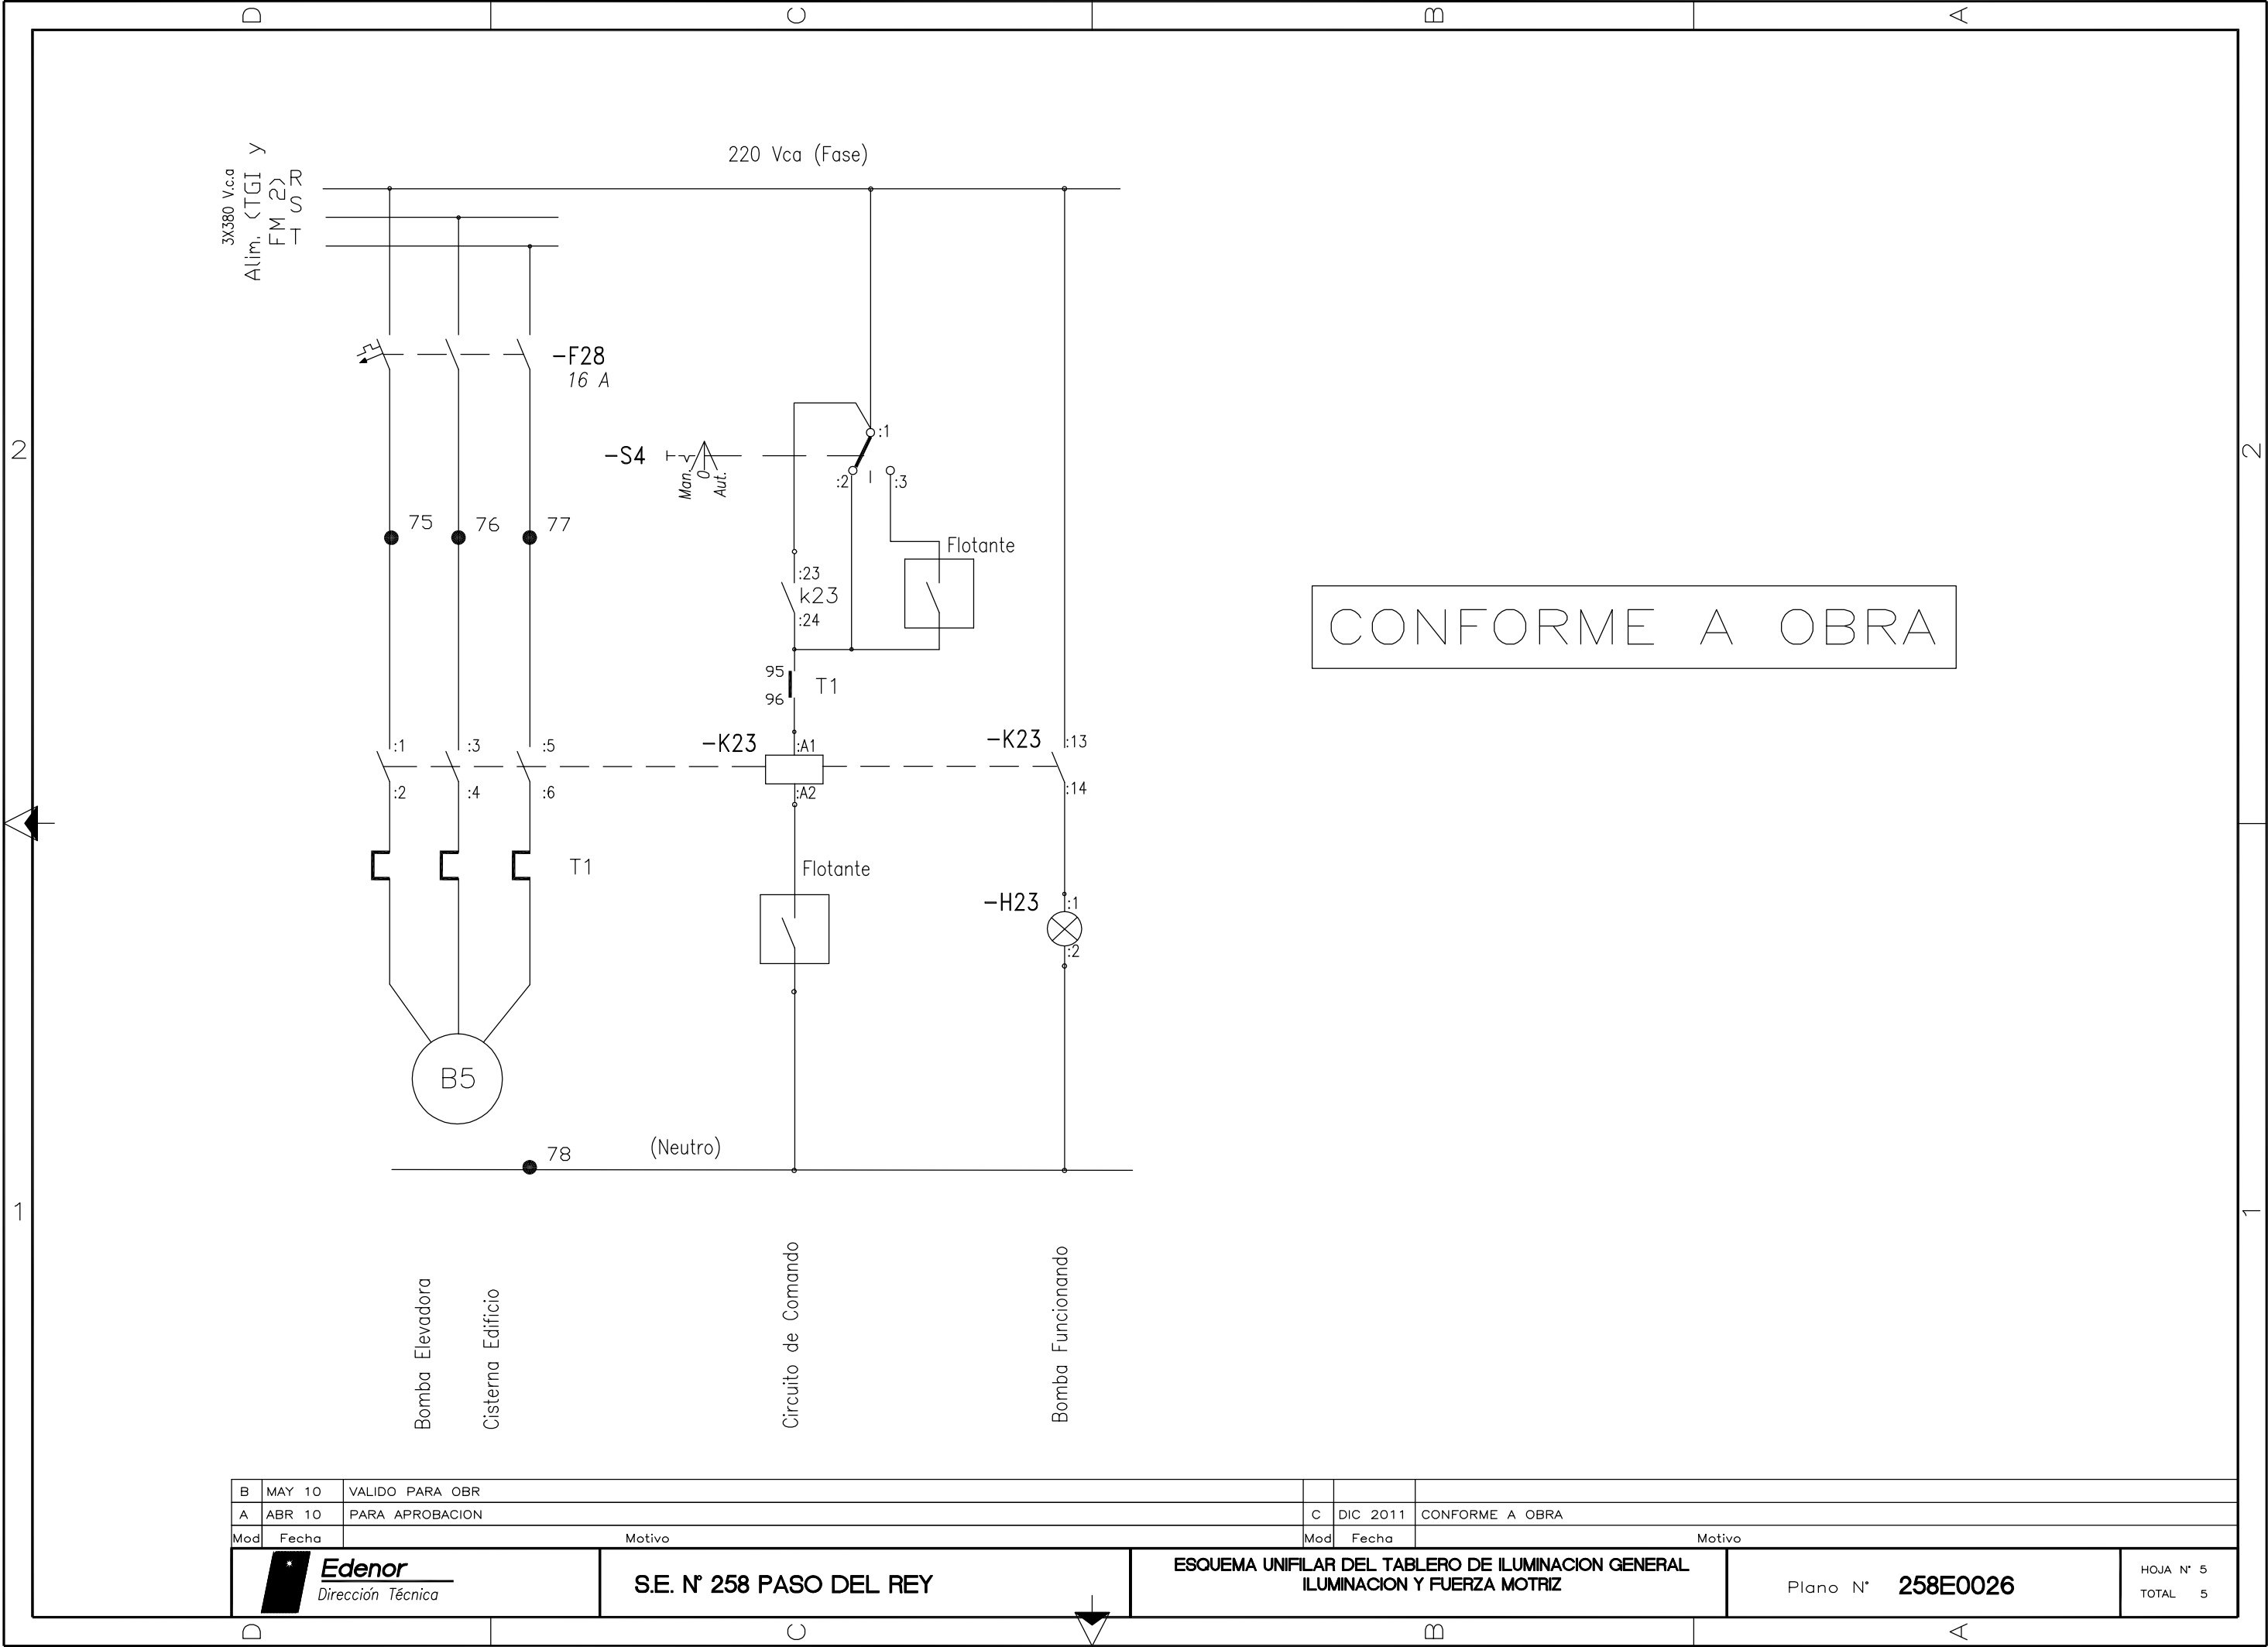

CONFORME A OBRA

B	MAY 10	VALIDO PARA OBR					
A	ABR 10	PARA APROBACION			C	DIC 2011	CONFORME A OBRA
Mod	Fecha	Motivo			Mod	Fecha	Motivo
 <b>Edenor</b> Dirección Técnica		S.E. N° 258 PASO DEL REY			ESQUEMA UNIFILAR DEL TABLERO DE ILUMINACION GENERAL ILUMINACION Y FUERZA MOTRIZ		Plano N° 258E0026
							HOJA N° 5 TOTAL 5