



IECSA

CONFORME A OBRA

REVISION

0

OBRA:


ALTEO DEL PEDRAPLÉN DEL FFCC SAN MARTÍN EN LAGUNA LA PICASA

PERFIL TRANSVERSAL CONFORME A OBRA

PERFIL: P384450
PROGRESIVA: KM 384.450

FECHA: Noviembre-2008

ESCALAS: 1/125

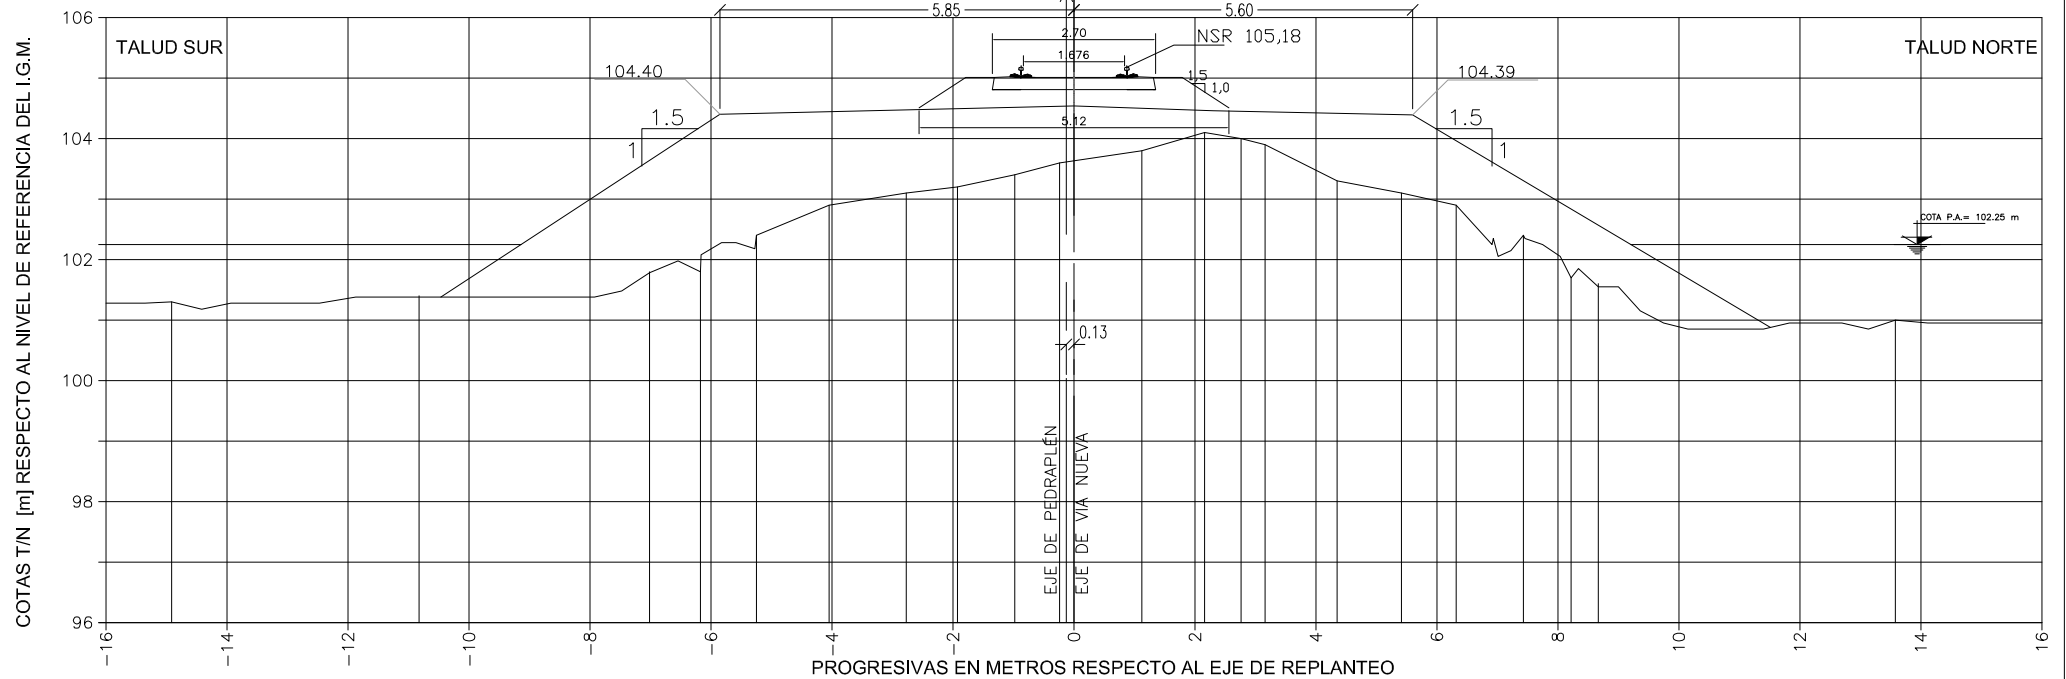

Dist. a Eje de Vías [m]			-9		-5.85					-0.7		2.3			5.6				9.05							
COTAS T/N [m]	101.3		101.4		101.8	101.8	102.4		102.9		103.1	103.2	103.4	103.6	103.8	104.1	104.0	103.9	103.3	103.1	102.9	102.4	101.7	101.6		101.0
COTA Pedraplén [m]			102.34			104.4					104.54		104.46			104.39				102.34						



REVISION	0
----------	---


ALTEO DEL PEDRAPLÉN DEL FFCC SAN MARTÍN EN LAGUNA LA PICASA

PERFIL TRANSVERSAL CONFORME A OBRA

PERFIL: P384500
PROGRESIVA: KM 384.500

FECHA: Noviembre-2008

ESCALAS: 1/125

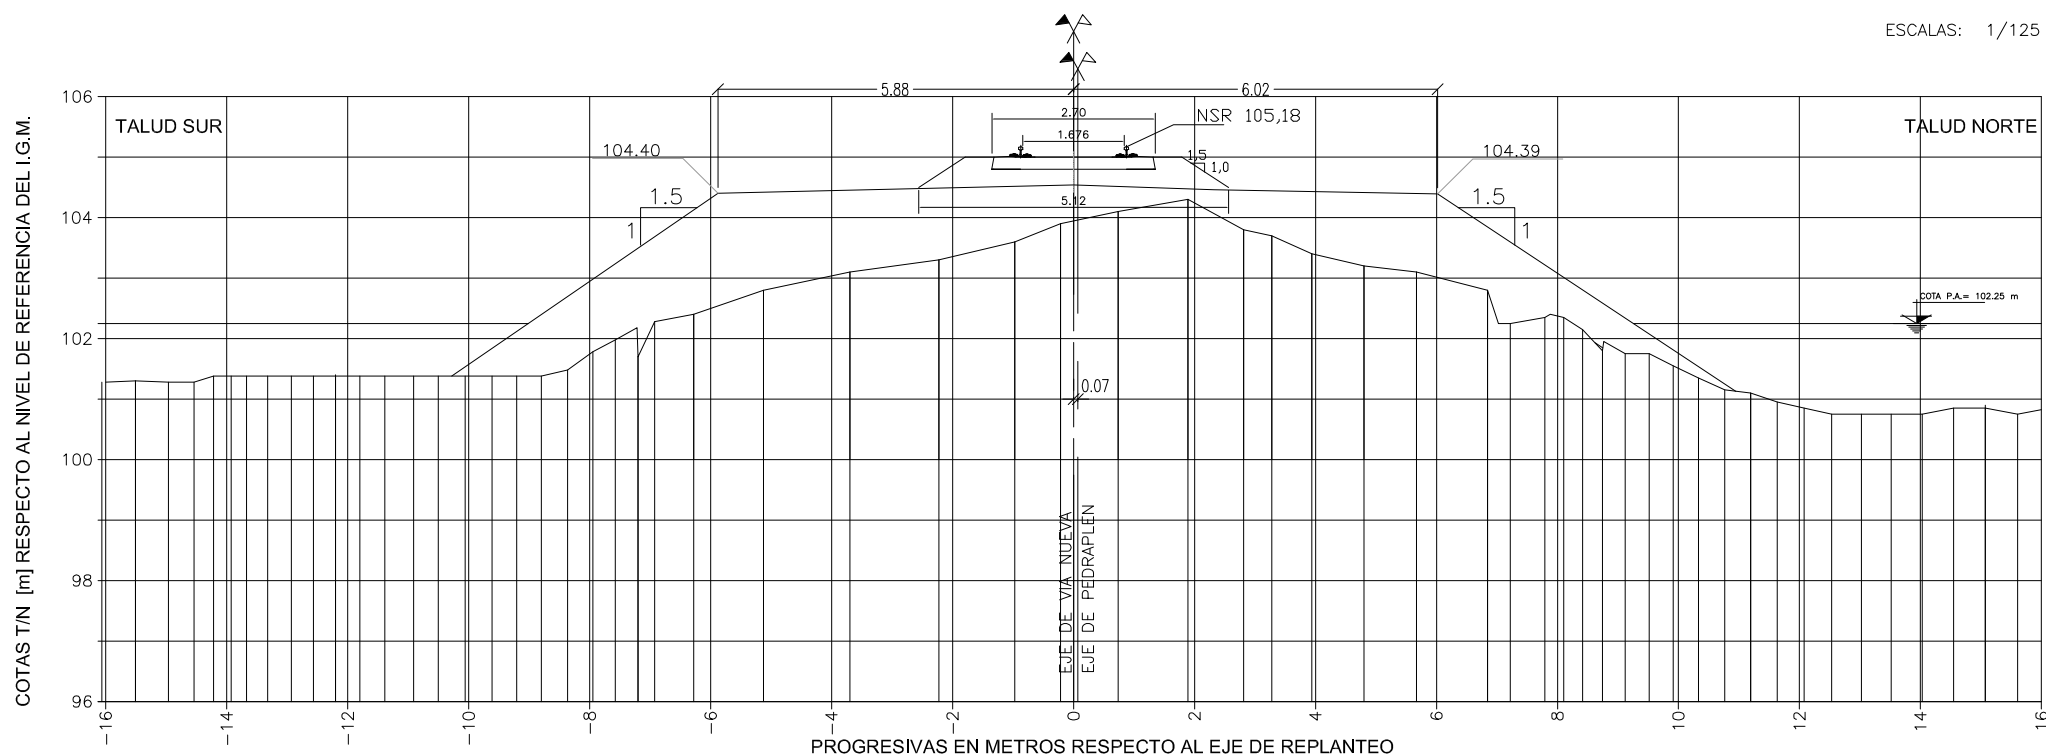[illegible]



REVISION	0
----------	---


ALTEO DEL PEDRAPLÉN DEL FFCC SAN MARTÍN EN LAGUNA LA PICASA

PERFIL TRANSVERSAL CONFORME A OBRA

PERFIL: P384550
PROGRESIVA: KM 384.550

FECHA: Noviembre-2008

ESCALAS: 1/125

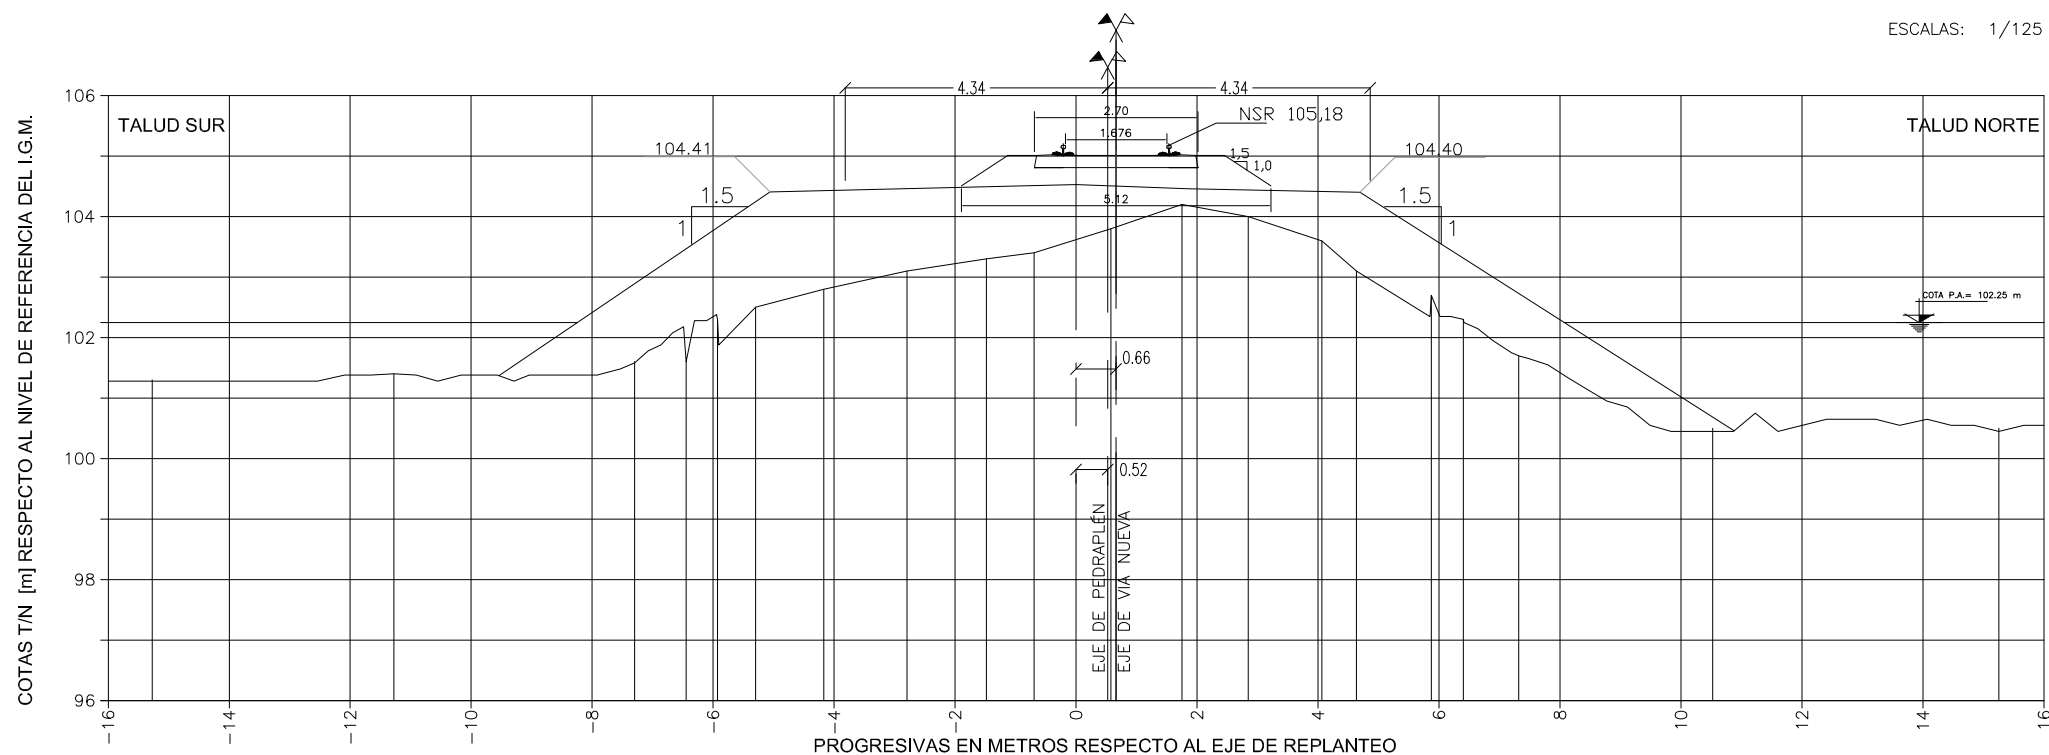[illegible]



IECSA

CONFORME A OBRA

REVISION

0

OBRA:


ALTEO DEL PEDRAPLÉN DEL FFCC SAN MARTÍN EN LAGUNA LA PICASA

PERFIL TRANSVERSAL CONFORME A OBRA

PERFIL: P384600
PROGRESIVA: KM 384.600

FECHA: Noviembre-2008

ESCALAS: 1/125

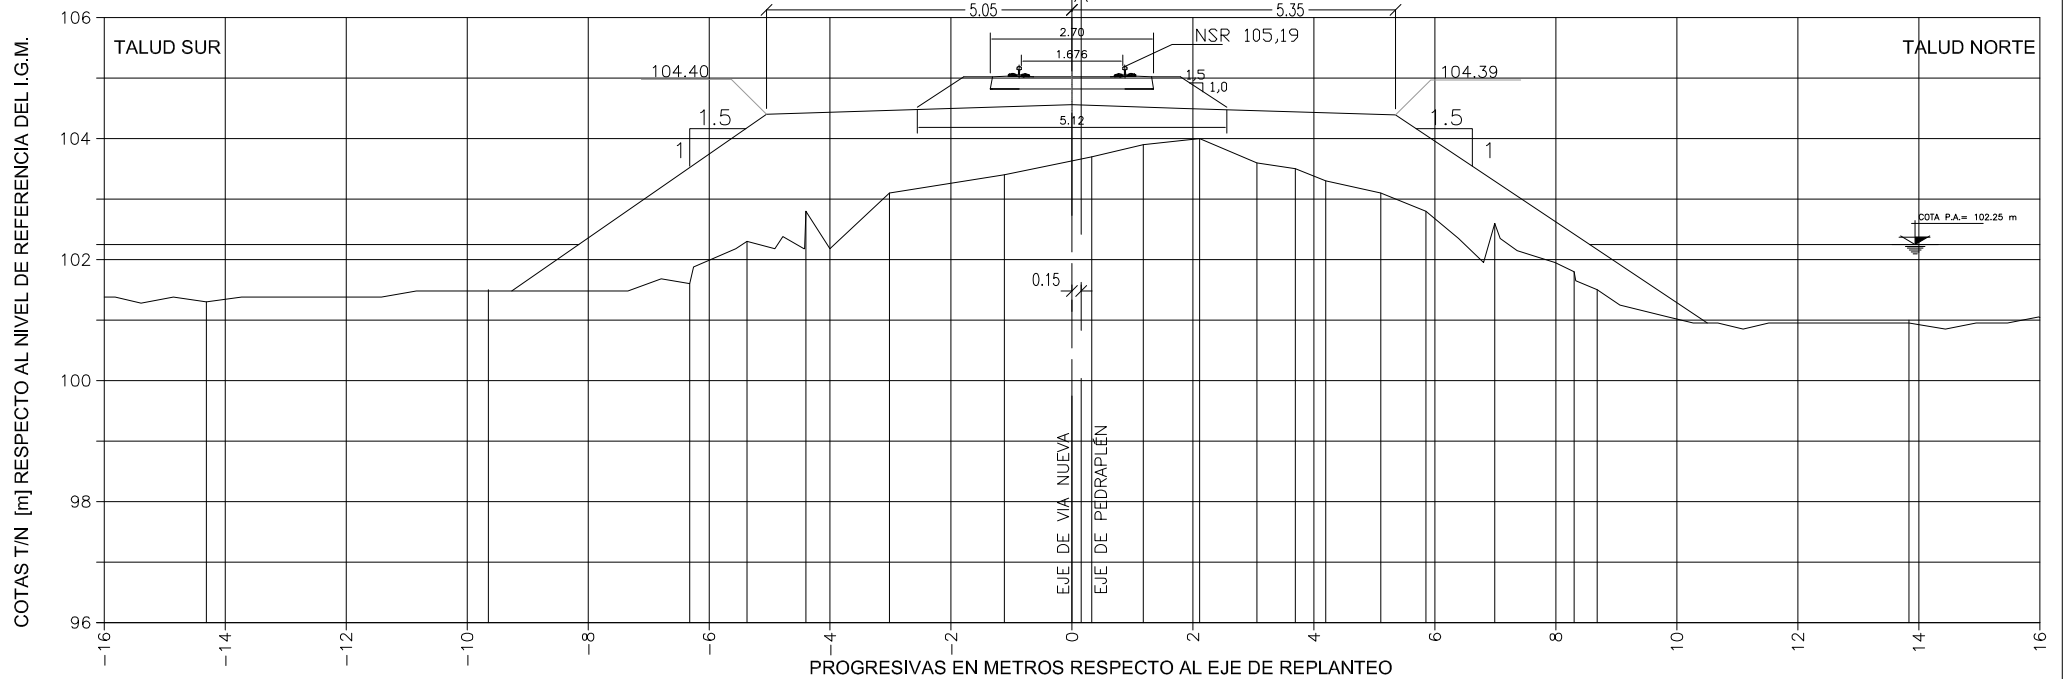



IECSA

CONFORME A OBRA

REVISION

0

OBRA:


ALTEO DEL PEDRAPLÉN DEL FFCC SAN MARTÍN EN LAGUNA LA PICASA

PERFIL TRANSVERSAL CONFORME A OBRA

PERFIL: P384650
PROGRESIVA: KM 384.650

FECHA: Noviembre-2008

ESCALAS: 1/125

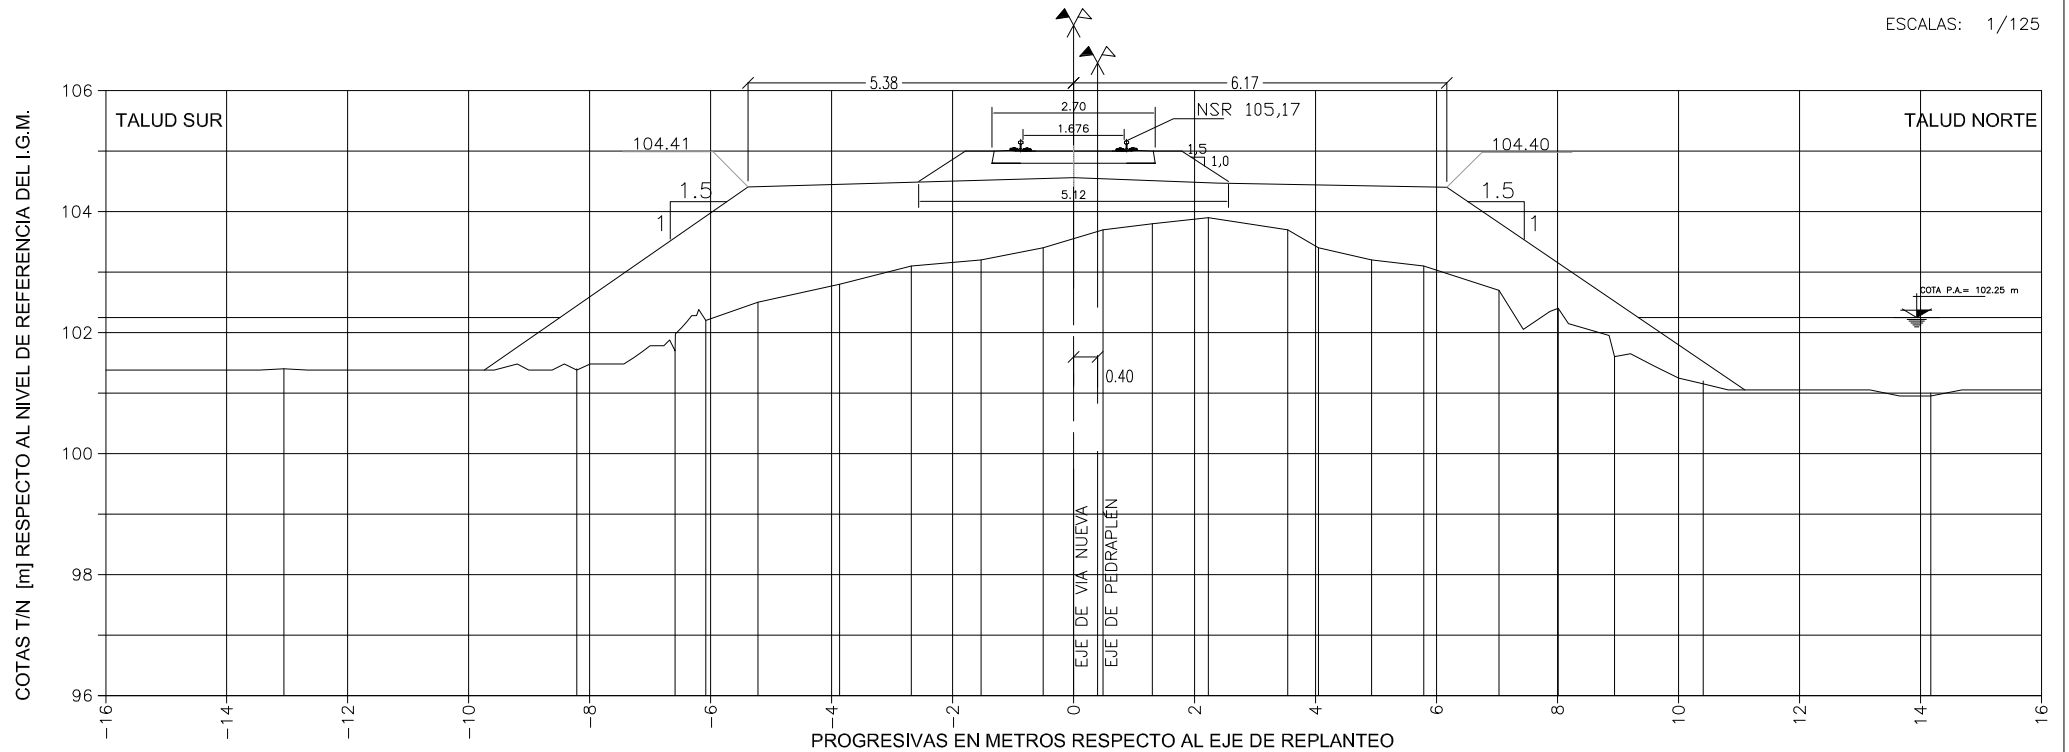



REVISION	0
----------	---


ALTEO DEL PEDRAPLÉN DEL FFCC SAN MARTÍN EN LAGUNA LA PICASA

PERFIL TRANSVERSAL CONFORME A OBRA

PERFIL: P384700
PROGRESIVA: KM 384.700

FECHA: Noviembre-2008

ESCALAS: 1/125

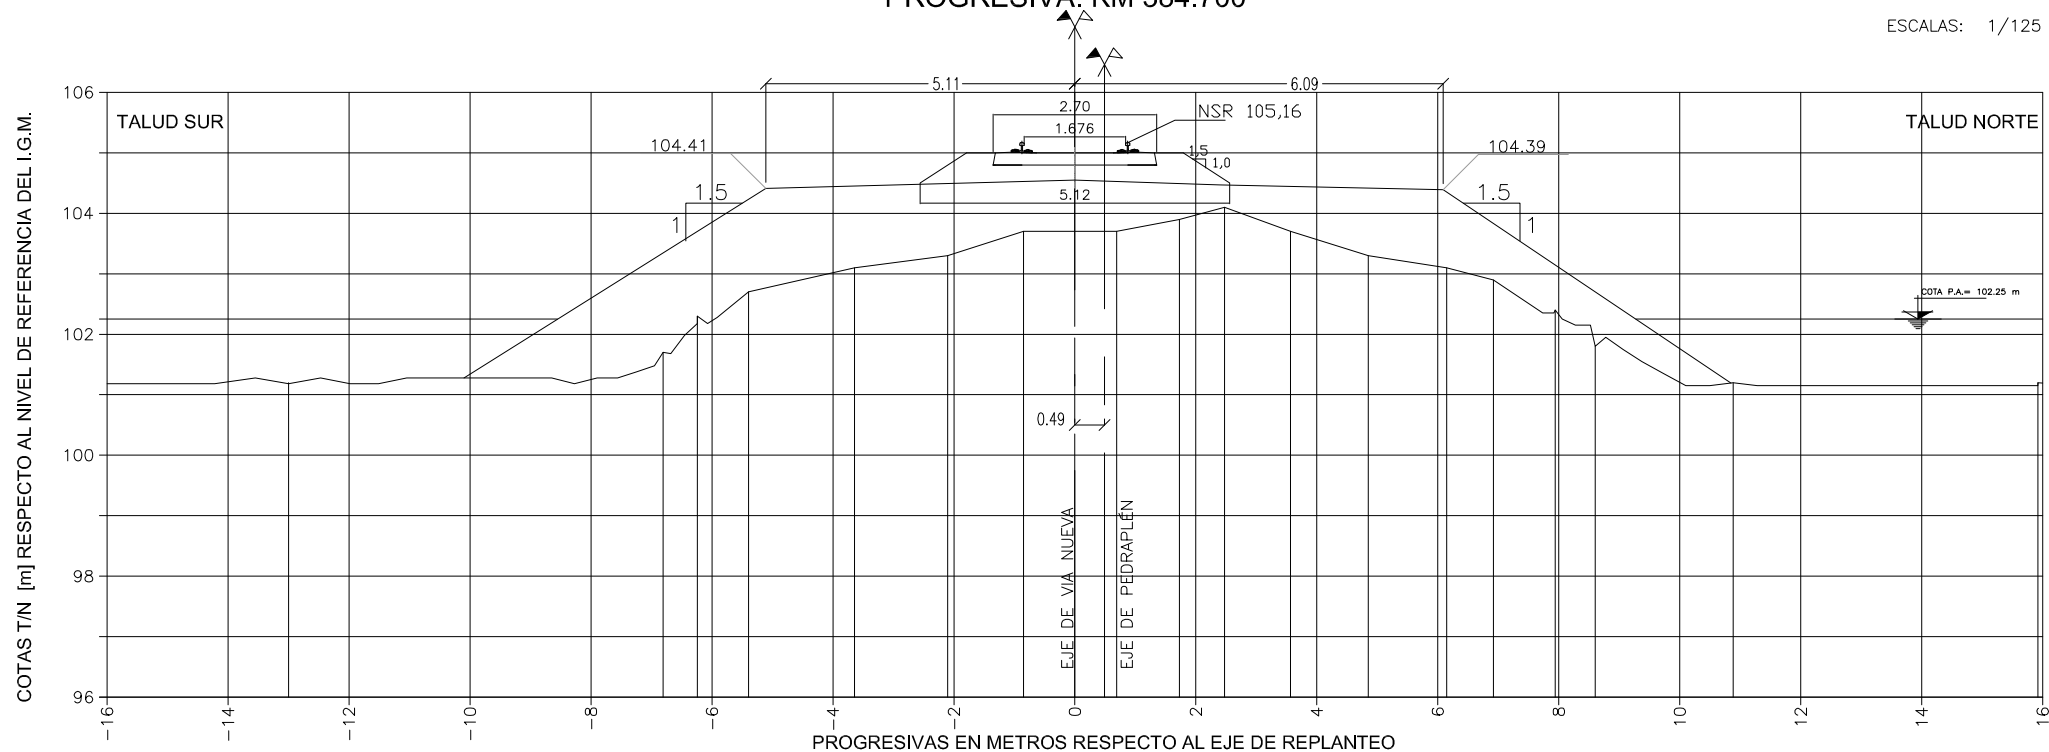[illegible]



IECSA

CONFORME A OBRA

REVISION

0

OBRA:


ALTEO DEL PEDRAPLÉN DEL FFCC SAN MARTÍN EN LAGUNA LA PICASA

PERFIL TRANSVERSAL CONFORME A OBRA

PERFIL: P384750
PROGRESIVA: KM 384.750

FECHA: Noviembre-2008

ESCALAS: 1/125

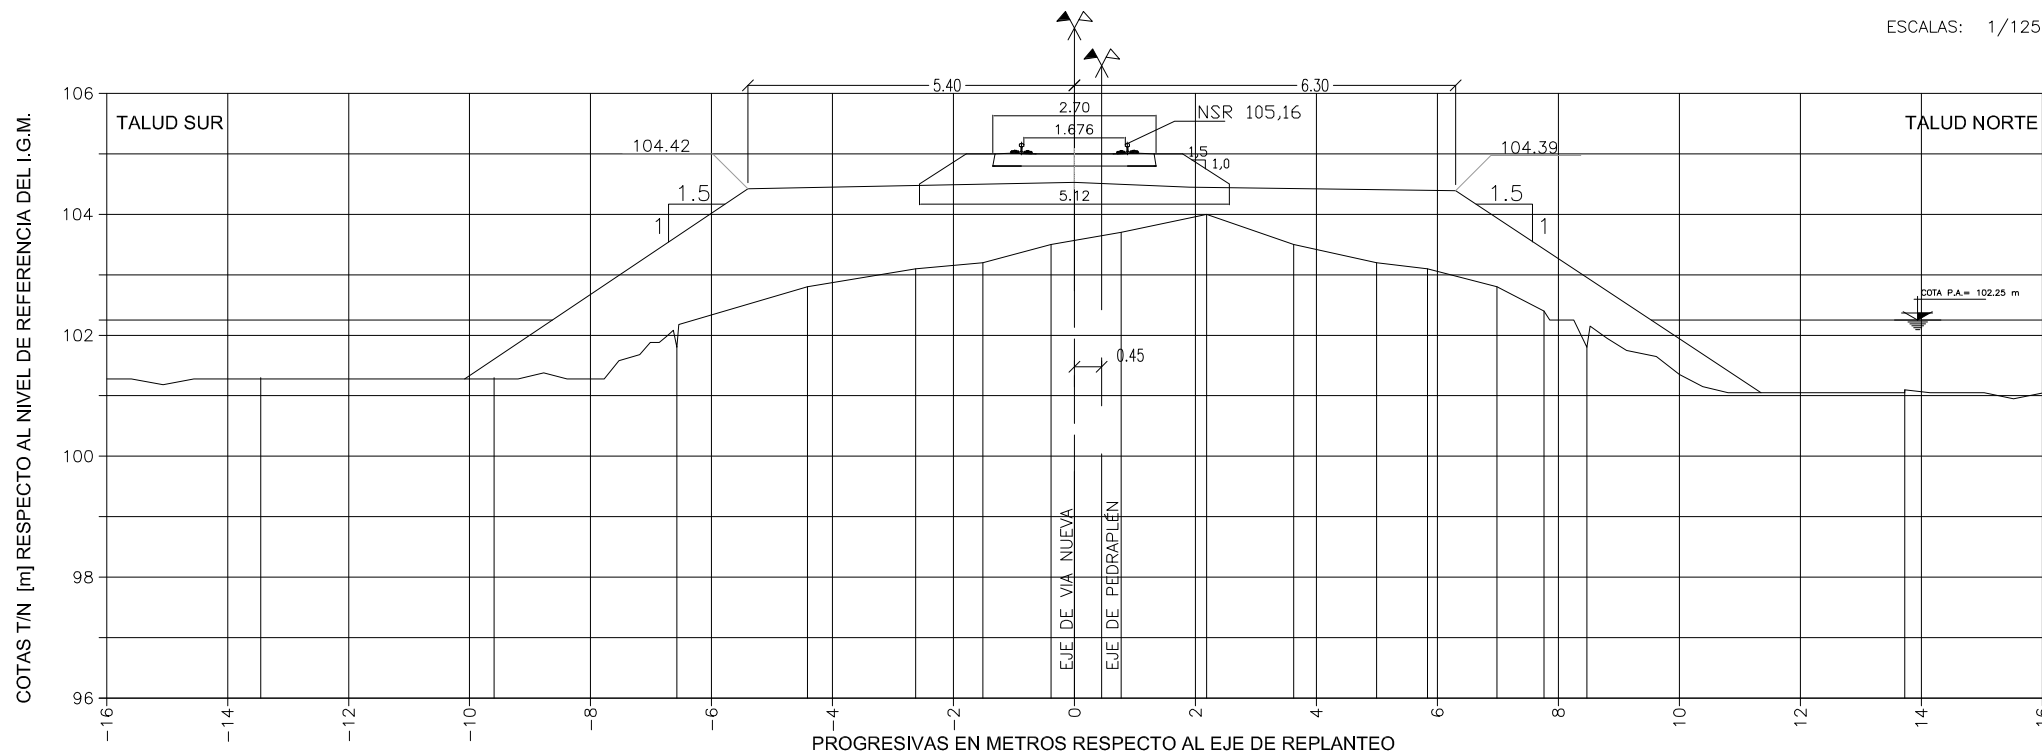

Dist. a Eje de Vías [m]	-13.5	-9.6	-8.5	-6.6	-5.4	-4.4	-2.6	-1.5	-0.4	-0.6	0.8	1.9	2.2	3.6	5.0	5.8	6.3	7.0	7.8	8.5	9.4	13.7
COTAS T/N [m]	101.3	101.3		101.8		102.8	103.1	103.2	103.5	103.7	104.0	103.5	103.2	103.1	102.8	102.4	101.8					101.1
COTA Pedraplén [m]			102.34		104.42	104.5			104.53		104.45			104.5	104.39			102.34				




REVISION	0
----------	---

ALTEO DEL PEDRAPLÉN DEL FFCC SAN MARTÍN EN LAGUNA LA PICASA

PERFIL TRANSVERSAL CONFORME A OBRA

ESCALAS: 1/125

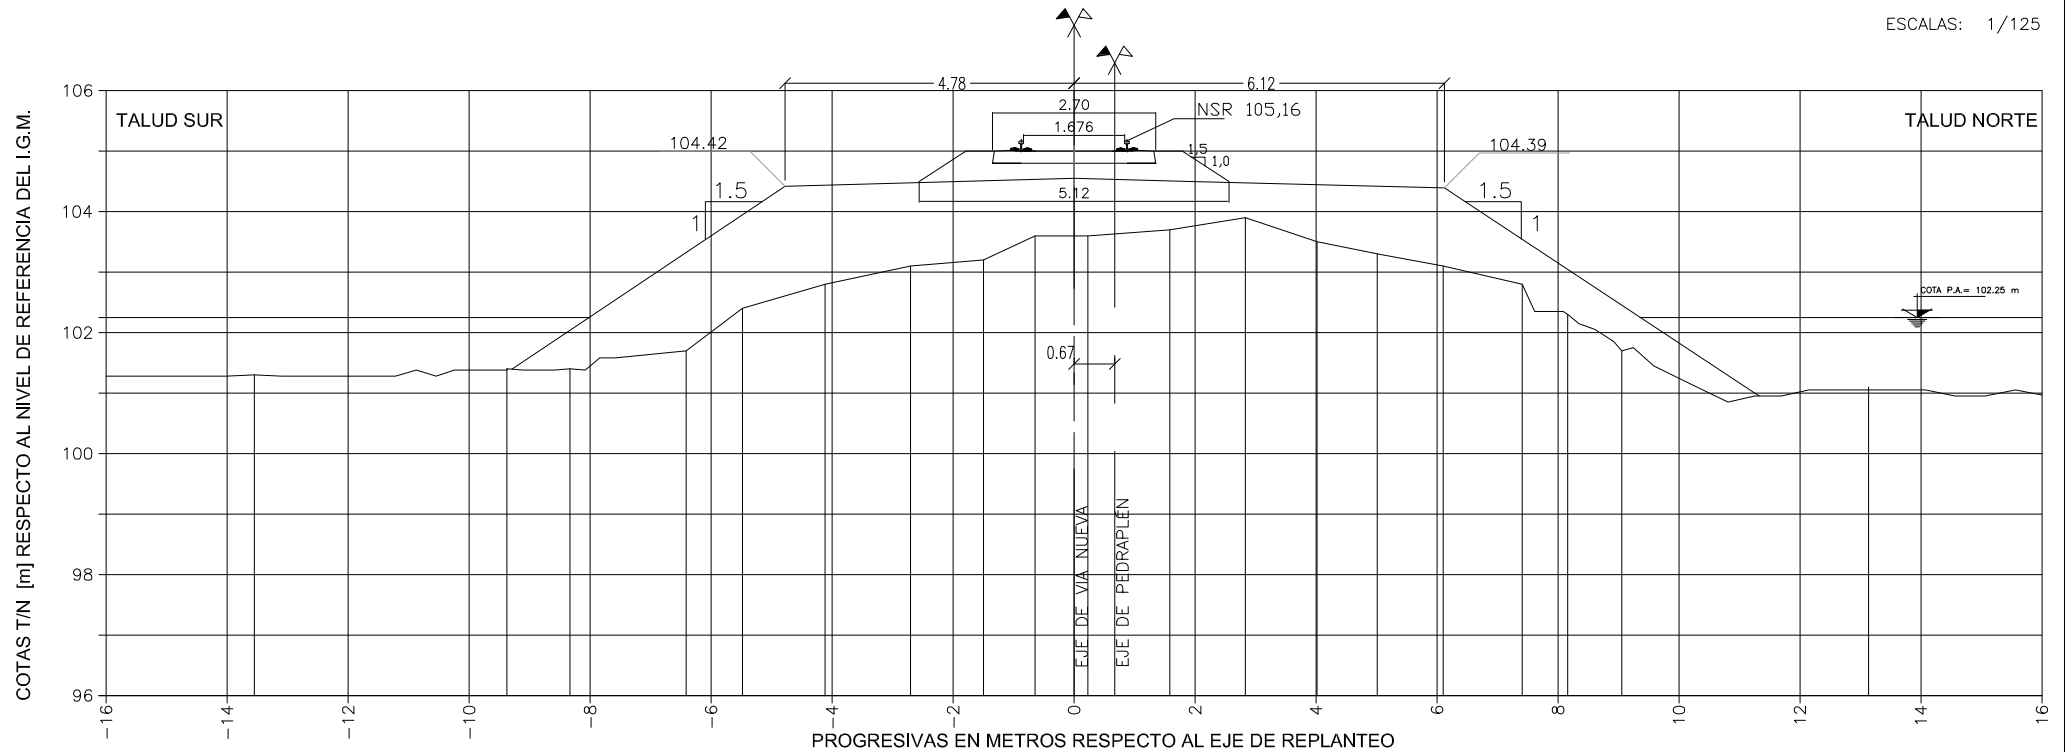

Dist. a Eje de Vías [m]			-7.88						-0.58		1.92			6.12		9.22			
COTAS T/N [m]	101.3		101.4	101.7	102.4	102.8	103.1	103.2	103.6	103.6	103.7	103.9	103.5	103.3	103.1	102.8	102.3	101.7	101.1
COTA Pedraplén [m]			102.34		104.42					104.55	104.5				104.39			102.34	



IECSA

CONFORME A OBRA

REVISION

0

OBRA:


ALTEO DEL PEDRAPLÉN DEL FFCC SAN MARTÍN EN LAGUNA LA PICASA

PERFIL TRANSVERSAL CONFORME A OBRA

PERFIL: P384850
PROGRESIVA: KM 384.850

FECHA: Noviembre-2008

ESCALAS: 1/125

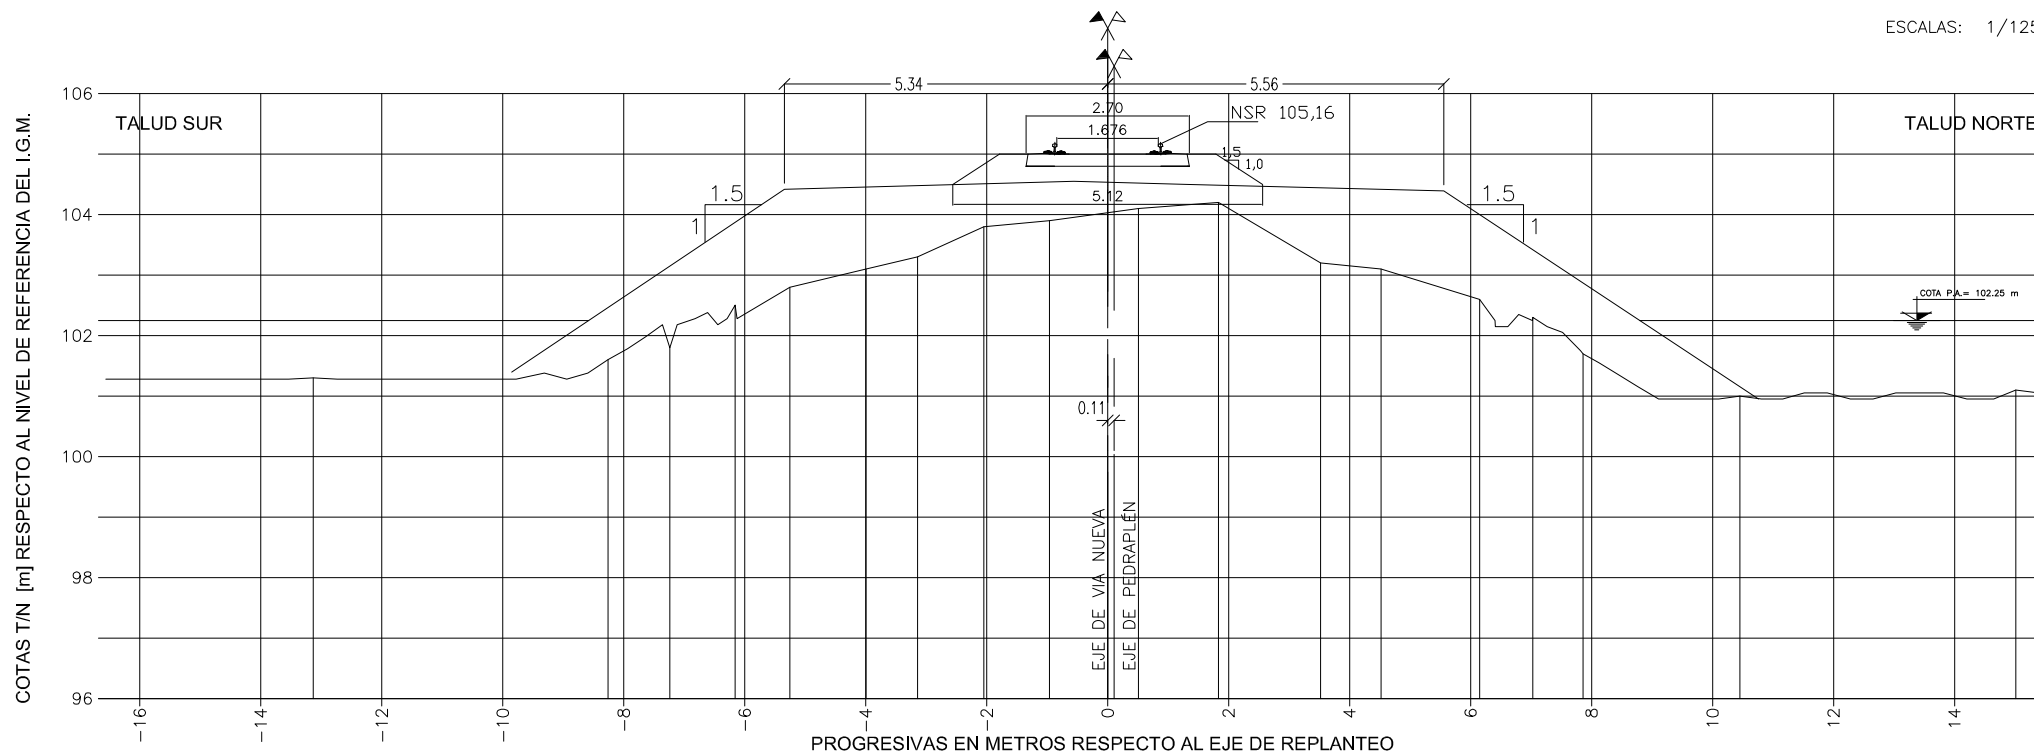

Dist. a Eje de Vías [m]	-8.24			-5.34					-0.58		1.92			5.56			9.22	
COTAS T/N [m]	101.3	101.6	101.8	102.5	102.8	103.1	103.3	103.8	103.9	104.1	104.2	103.2	103.1	102.6	102.3	101.7	101.0	101.1
COTA Pedraplén [m]	102.34			104.42					104.55		104.5			104.39			102.34	



IECSA

CONFORME A OBRA

REVISION

0

OBRA:


ALTEO DEL PEDRAPLÉN DEL FFCC SAN MARTÍN EN LAGUNA LA PICASA

PERFIL TRANSVERSAL CONFORME A OBRA

PERFIL: P384900
PROGRESIVA: KM 384.900

FECHA: Noviembre-2008

ESCALAS: 1/125

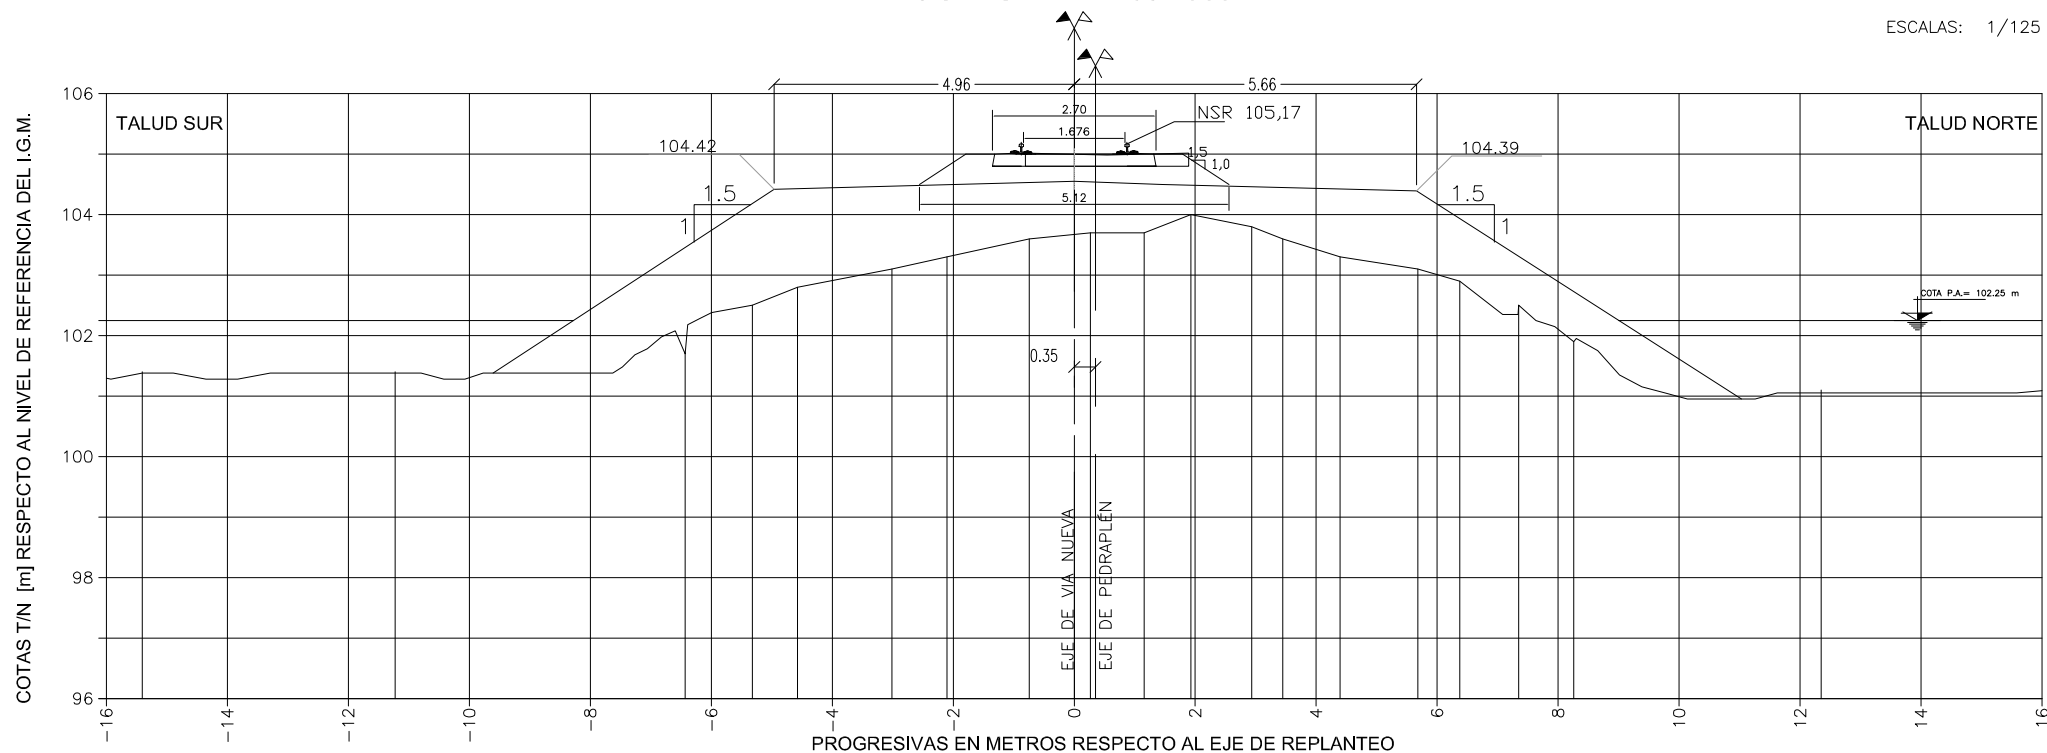

Dist. a Eje de Vías [m]			-8.14		-4.96		-0.54		1.46		5.66		8.86					
COTAS T/N [m]	101.4	101.4	101.7	102.5	102.8	103.1	103.3	103.6	103.7	104.0	103.8	103.6	103.3	103.1	102.9	102.5	101.9	101.1
COTA Pedraplén [m]			102.34		104.42				104.55		104.5			104.39			102.34	



IECSA

CONFORME A OBRA

REVISION 0

OBRA:


ALTEO DEL PEDRAPLÉN DEL FFCC SAN MARTÍN EN LAGUNA LA PICASA

PERFIL TRANSVERSAL CONFORME A OBRA

PERFIL: P384950
PROGRESIVA: KM 384.950

FECHA: Noviembre-2008

ESCALAS: 1/125

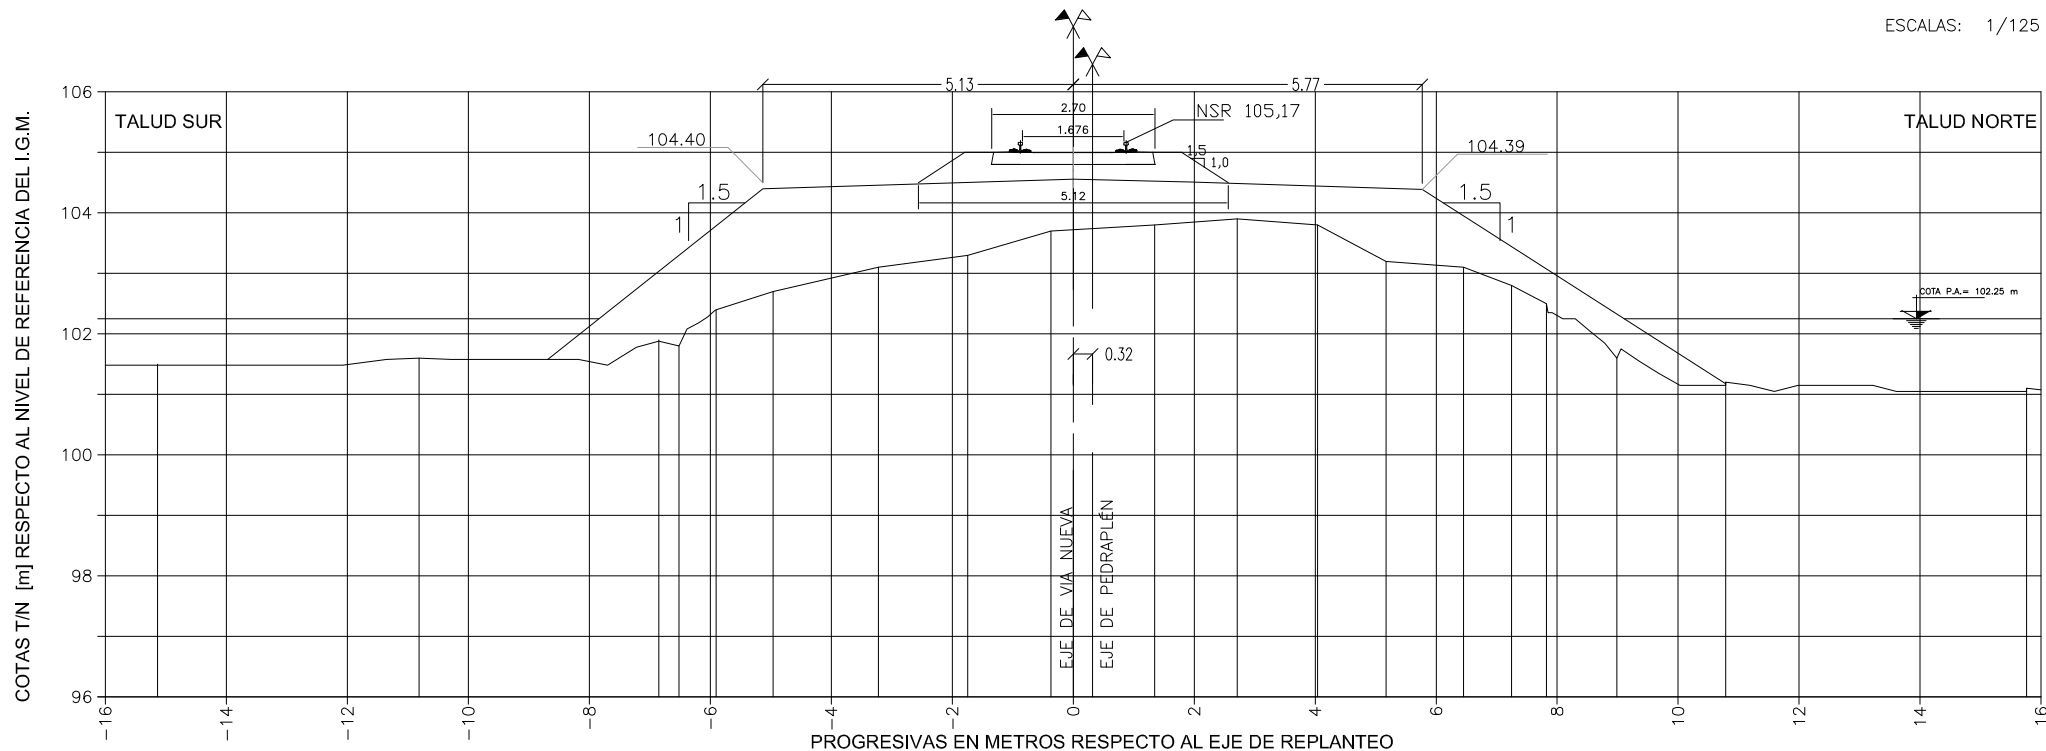

Dist. a Eje de Vías [m]			-7.73		-5.13		-0.53		1.97		5.77		8.97		
COTAS T/N [m]	101.5	101.6	101.9 101.8 102.4	102.7	103.1	103.3	103.7	103.8	103.9	103.8	103.2	103.1 102.8 102.5	101.6	101.2	101.1
COTA Pedraplén [m]			102.34	104.4			104.56	104.51		104.39		102.34			



REVISION

C

OBRA:


ALTEO DEL PEDRAPLÉN DEL FFCC SAN MARTÍN EN LAGUNA LA PICASA

PERFIL TRANSVERSAL CONFORME A OBRA

PERFIL: P385000
PROGRESIVA: KM 385.000

FECHA: Noviembre-2008

ESCALAS: 1/125

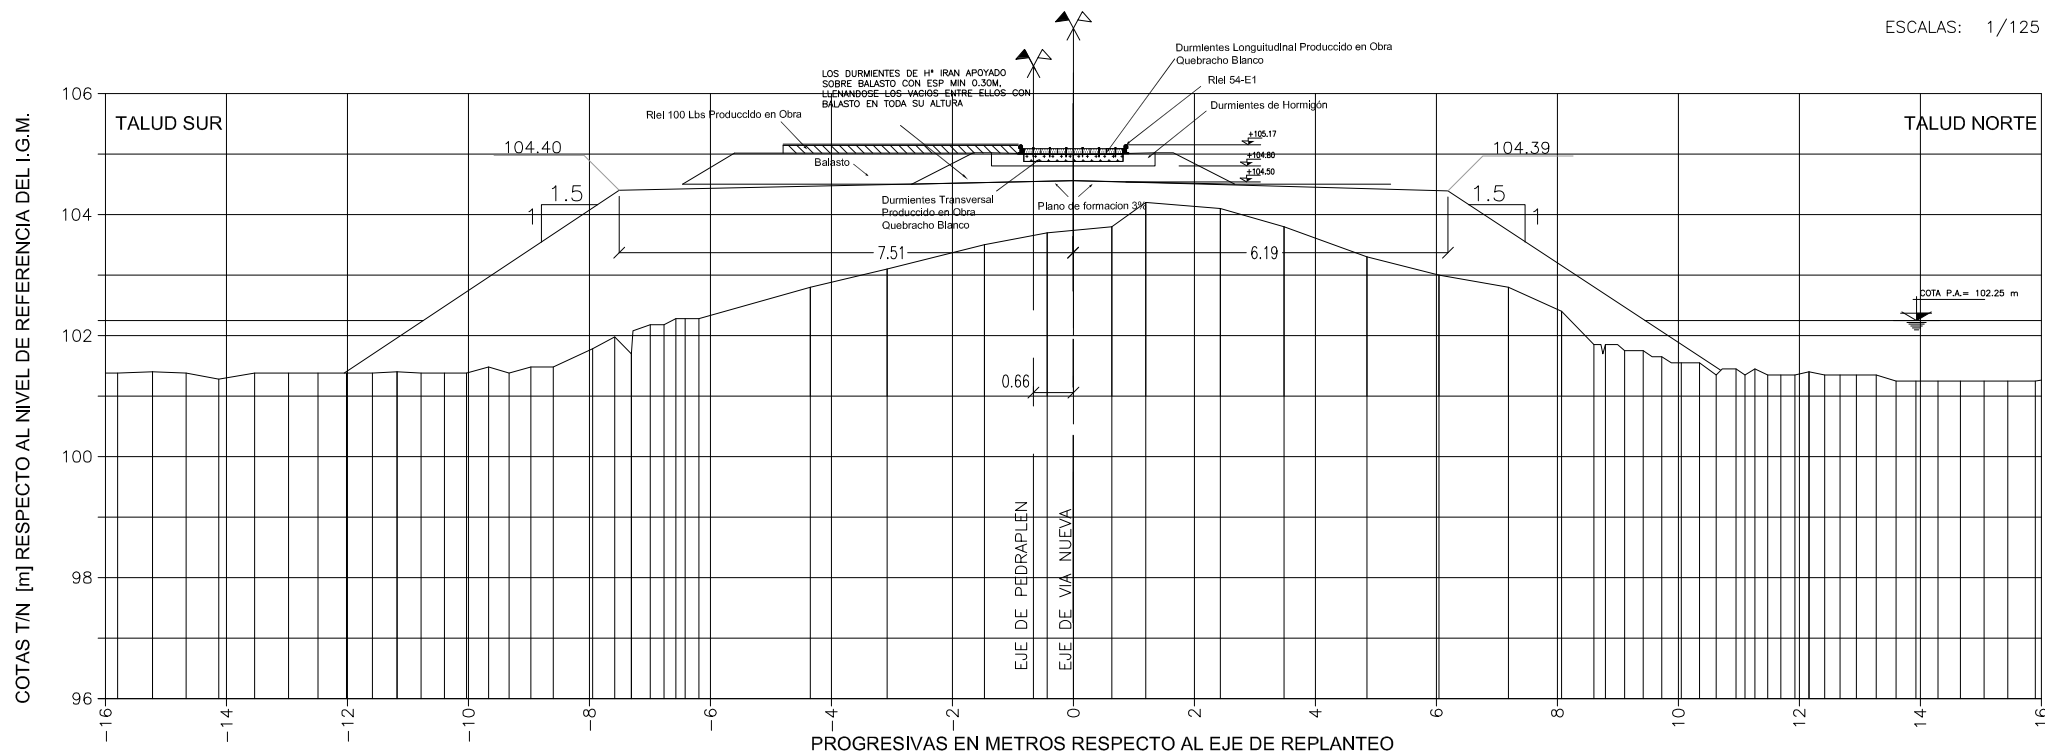[illegible]




0

ALTEO DEL PEDRAPLÉN DEL FFCC SAN MARTÍN EN LAGUNA LA PICASA

PERFIL TRANSVERSAL CONFORME A OBRA

ESCALAS: 1/125

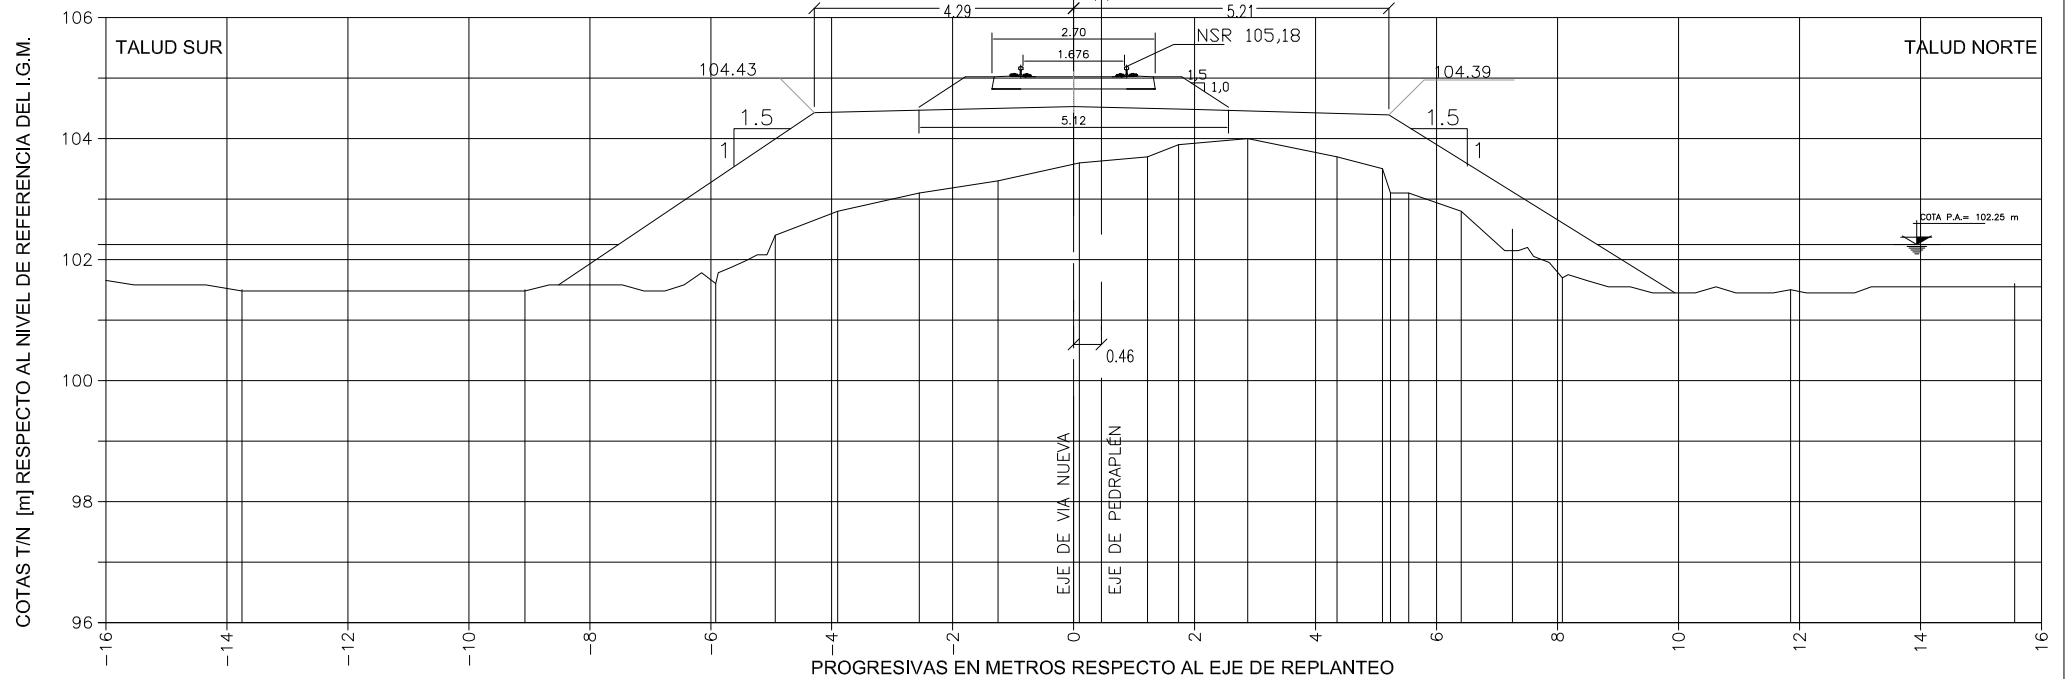[illegible]



IECSA

CONFORME A OBRA

REVISION

0

OBRA:


ALTEO DEL PEDRAPLÉN DEL FFCC SAN MARTÍN EN LAGUNA LA PICASA

PERFIL TRANSVERSAL CONFORME A OBRA

PERFIL: P385100
PROGRESIVA: KM 385.100

FECHA: Noviembre-2008

ESCALAS: 1/125

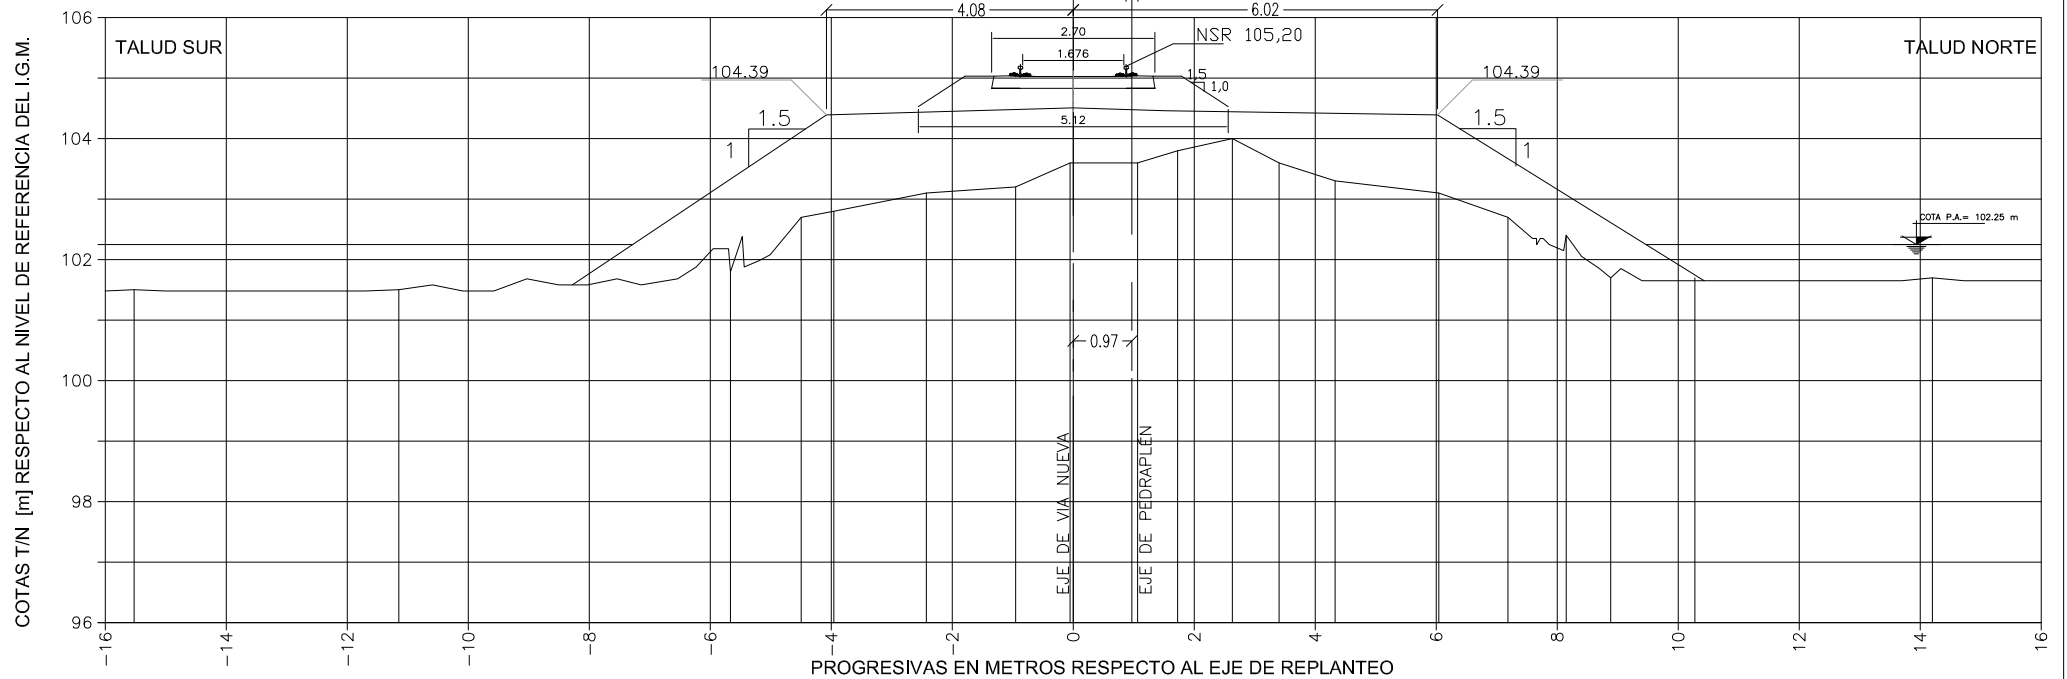

Dist. a Eje de Vías [m]	-7.28	-4.08	-0.48	1.52	6.02	9.32													
COTAS T/N [m]	101.5	101.5	101.8	102.7	102.8	103.1	103.2	103.6	103.6	103.8	104.0	103.6	103.3	103.1	102.7	102.4	101.7	101.7	101.7
COTA Pedraplén [m]	104.34		104.39	104.39		104.51	104.46				104.39			102.34					



IECSA

CONFORME A OBRA

REVISION

0

OBRA:


ALTEO DEL PEDRAPLÉN DEL FFCC SAN MARTÍN EN LAGUNA LA PICASA

PERFIL TRANSVERSAL CONFORME A OBRA

PERFIL: P385150
PROGRESIVA: KM 385.150

FECHA: Noviembre-2008

ESCALAS: 1/125

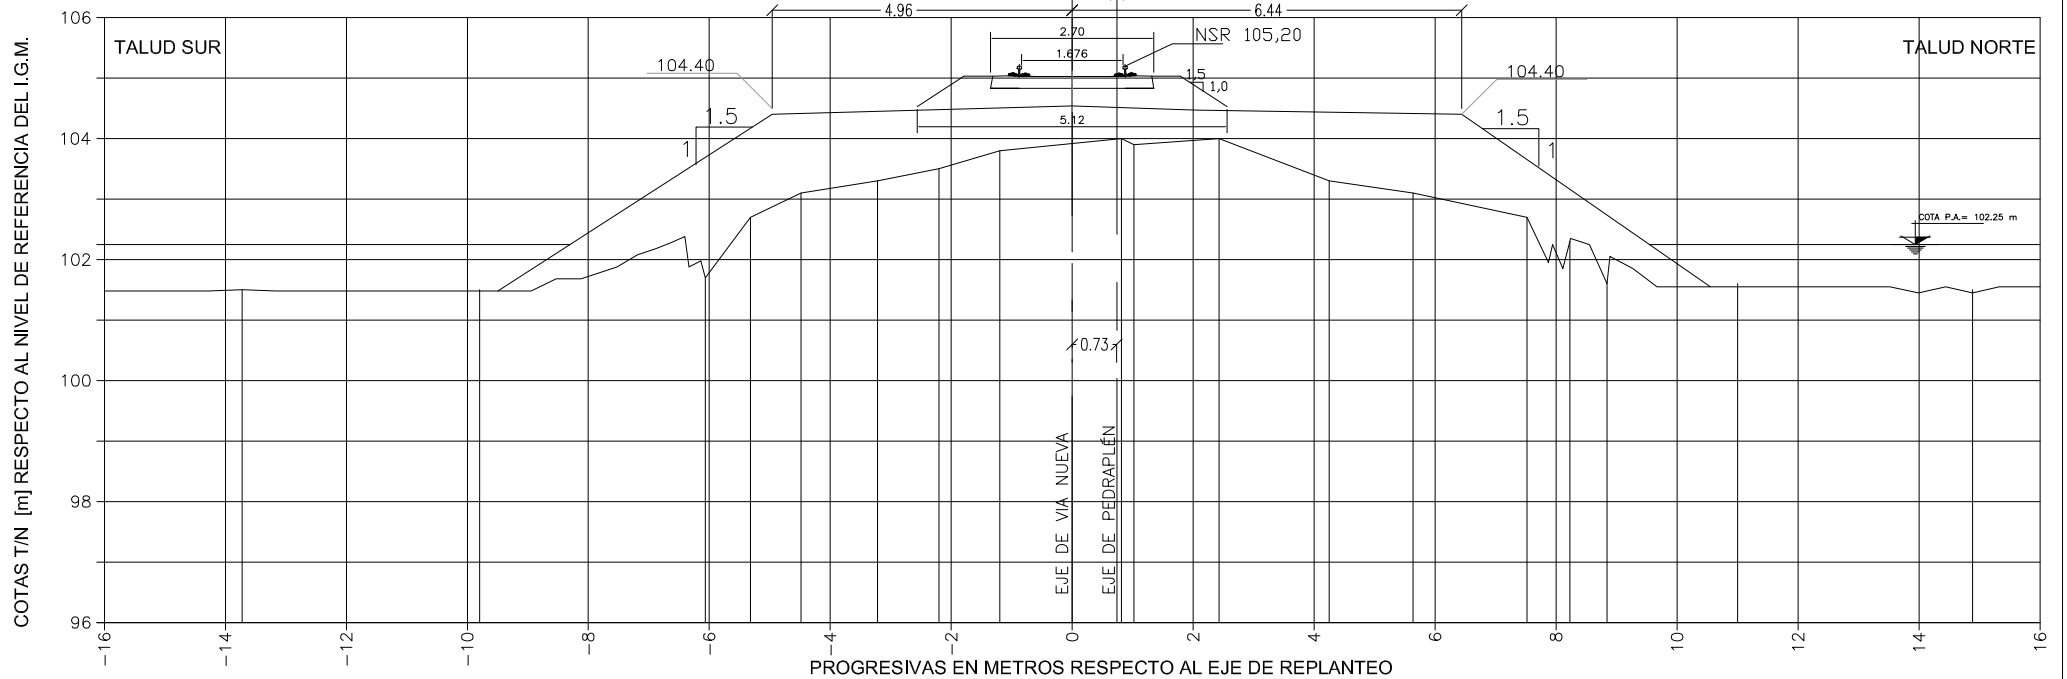

Dist. a Eje de Vías [m]				-8.16		-4.96		-0.46		2.04		6.44		9.41								
COTAS T/N [m]	101.5		101.5		101.7	102.7	103.1	103.3	103.5	103.8	104.0	103.9	104.0	103.3	103.1	102.7	102.3	101.6		101.6		101.5
COTA Pedraplén [m]				102.34		104.4		104.54			104.47								102.34			



IECSA

CONFORME A OBRA

REVISION 0

OBRA:


ALTEO DEL PEDRAPLÉN DEL FFCC SAN MARTÍN EN LAGUNA LA PICASA

PERFIL TRANSVERSAL CONFORME A OBRA

PERFIL: P385200
PROGRESIVA: KM 385.200

FECHA: Noviembre-2008

ESCALAS: 1/125

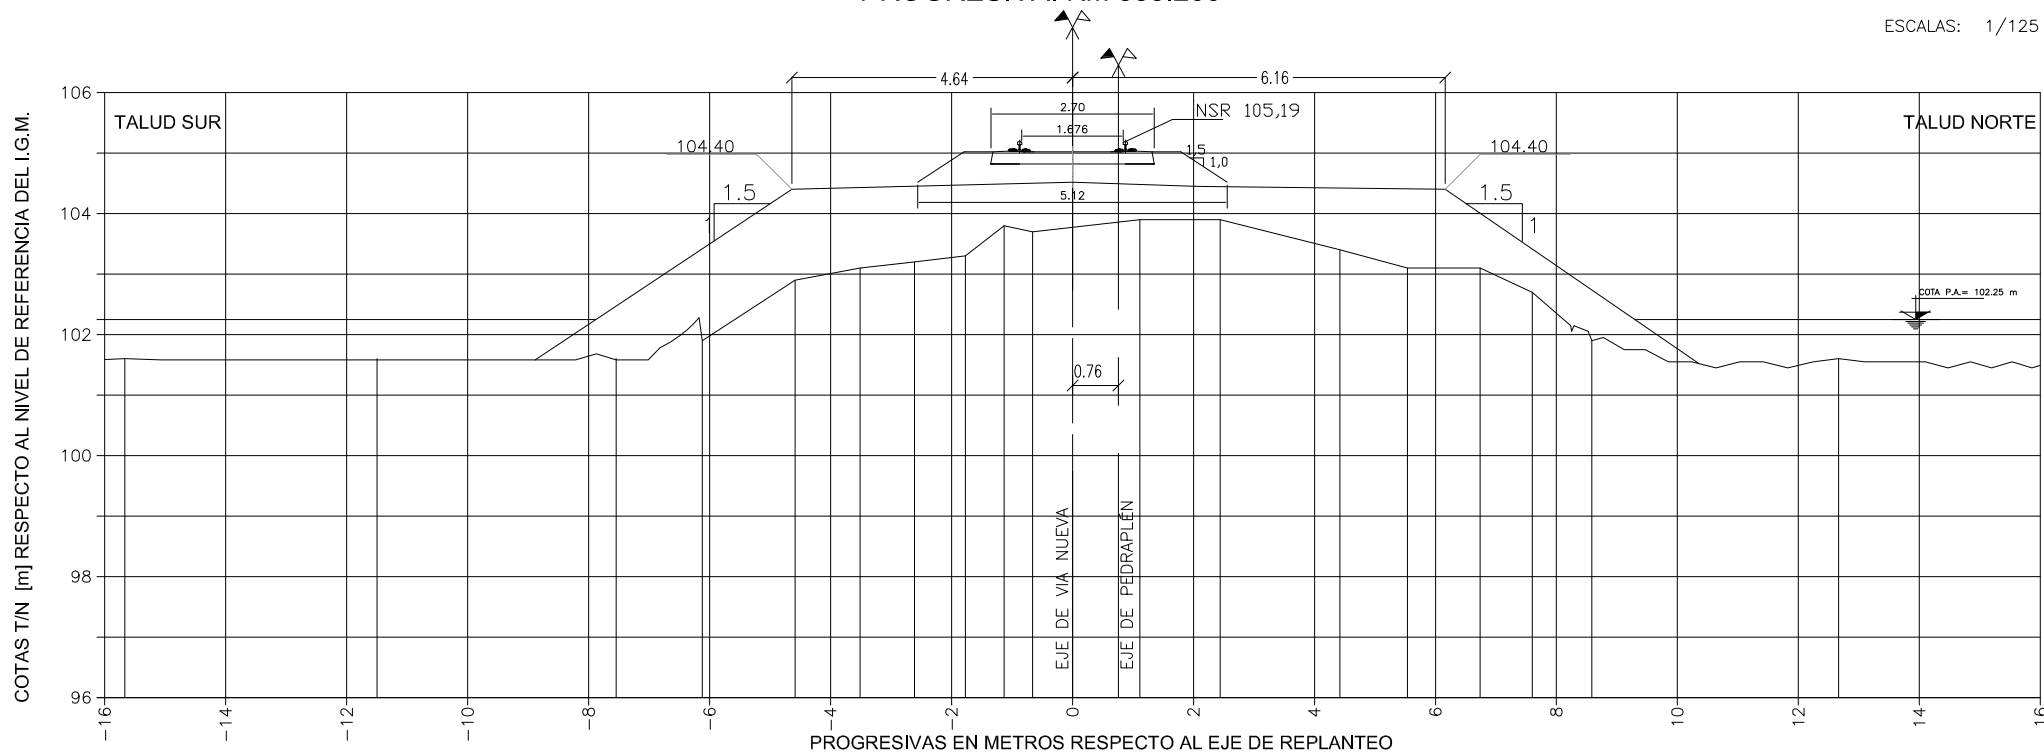

Dist. a Eje de Vías [m]			-7.74			-4.64														
COTAS T/N [m]	101.6		101.6		101.9	102.9	103.1	103.2	103.3	103.8	103.7		103.9	2.06			6.16			
COTA Pedraplén [m]			102.34			104.4					104.52		104.45				104.4		101.9	9.16




REVISION	0
----------	---

ALTEO DEL PEDRAPLÉN DEL FFCC SAN MARTÍN EN LAGUNA LA PICASA

PERFIL TRANSVERSAL CONFORME A OBRA

ESCALAS: 1/125

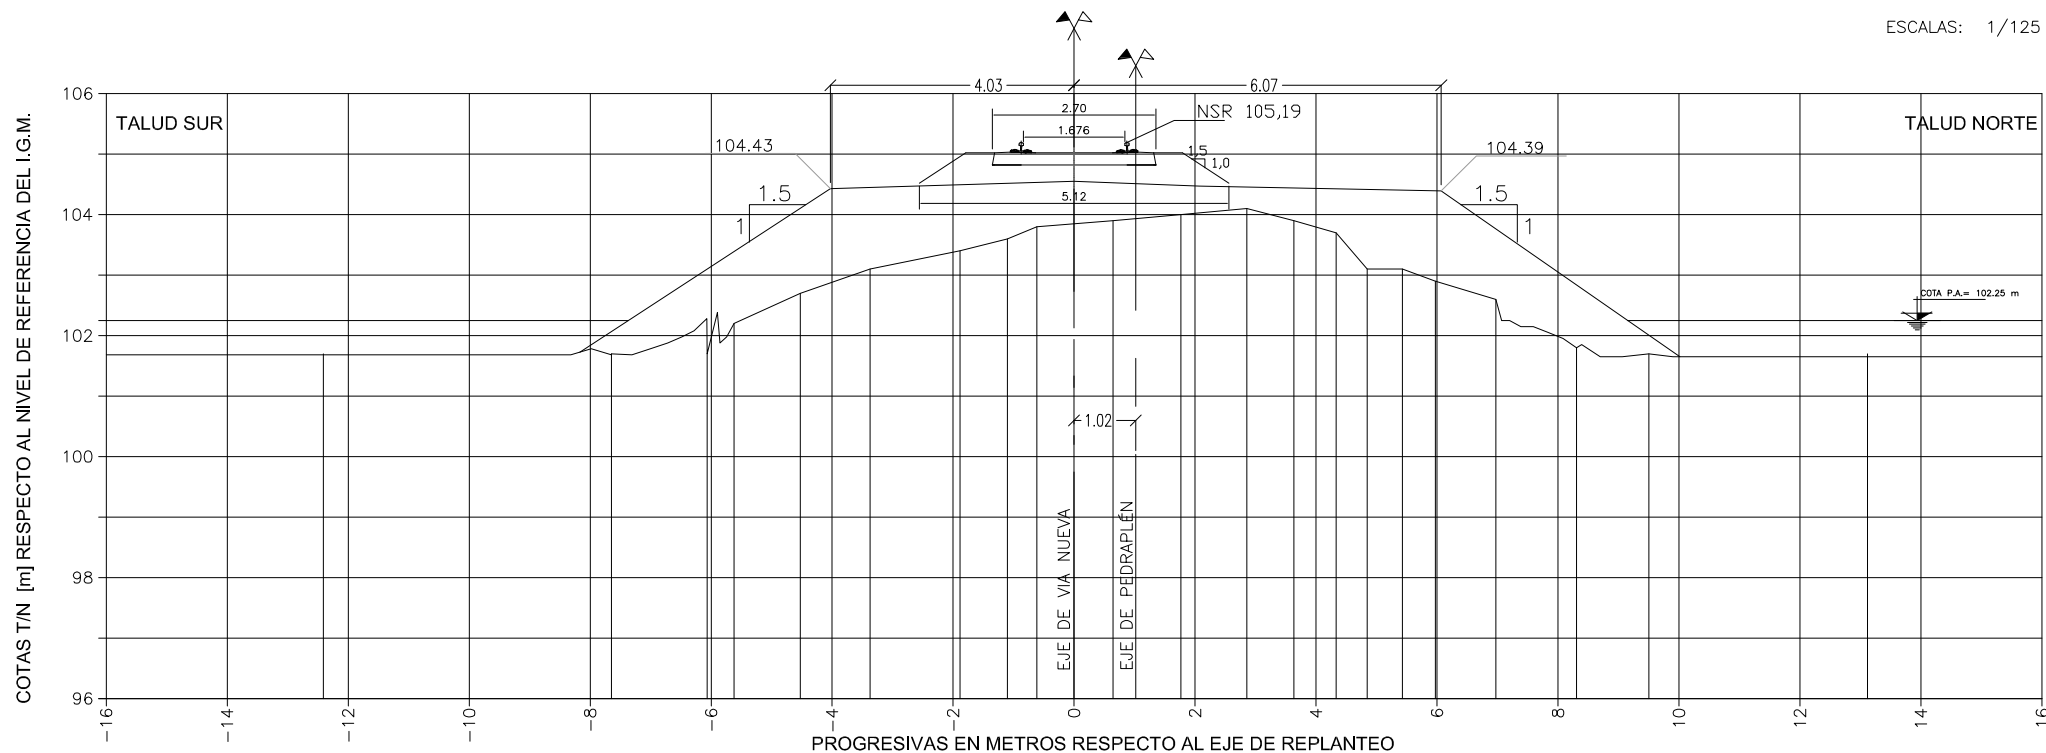[illegible]



IECSA

CONFORME A OBRA

REVISION

0

OBRA:


ALTEO DEL PEDRAPLÉN DEL FFCC SAN MARTÍN EN LAGUNA LA PICASA

PERFIL TRANSVERSAL CONFORME A OBRA

PERFIL: P385300
PROGRESIVA: KM 385.300

FECHA: Noviembre-2008

ESCALAS: 1/125

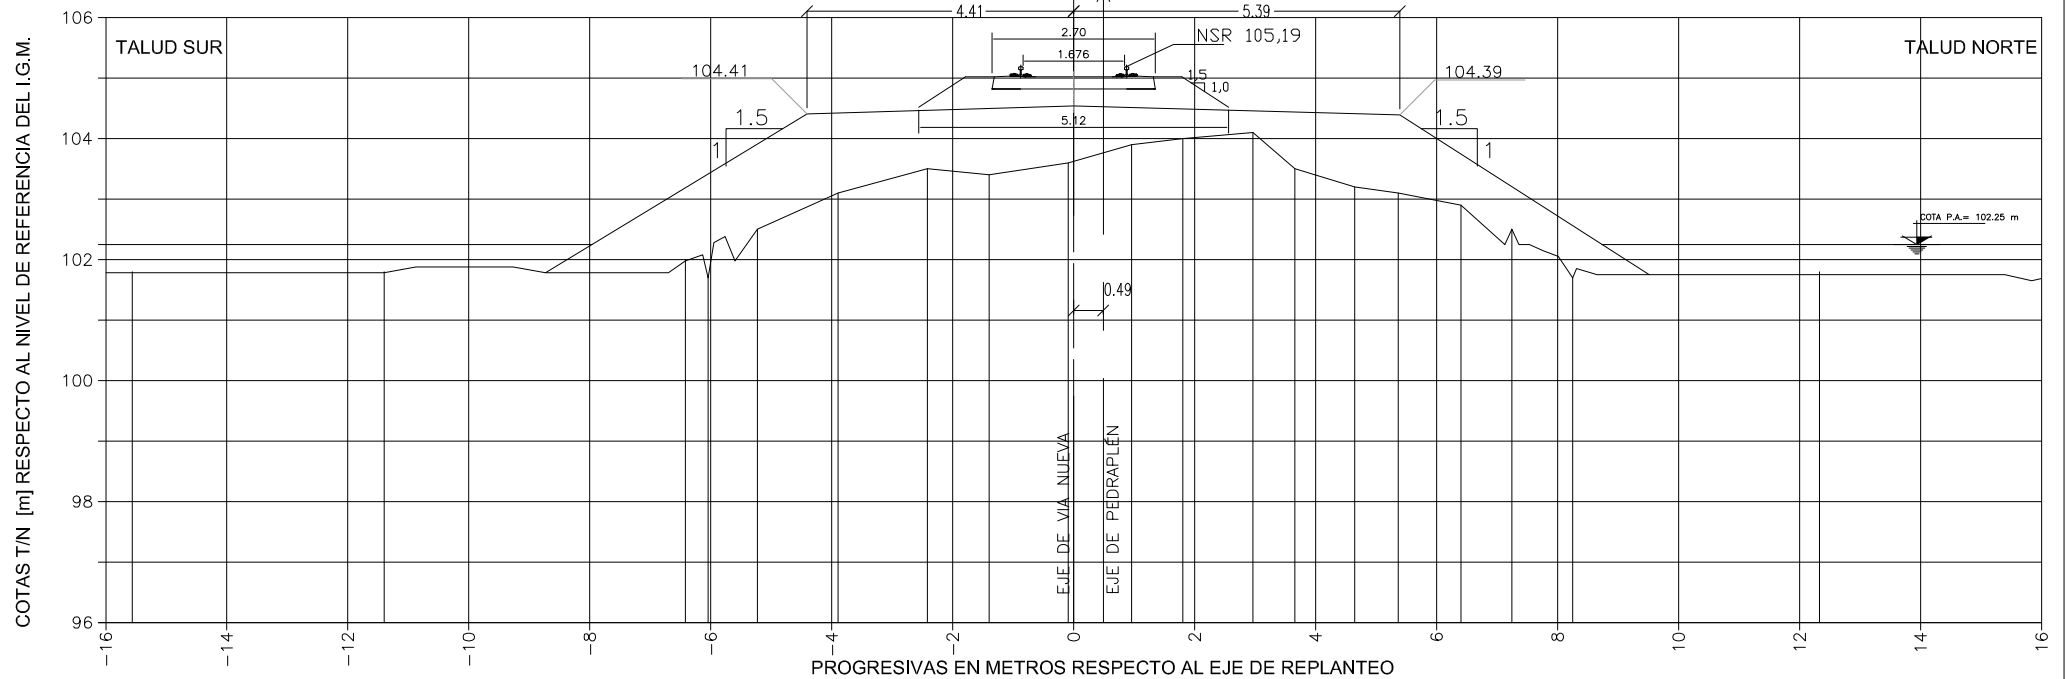

Dist. a Eje de Vías [m]																	-7.81																	-4.41																	-0.41																	5.39																	8.59	
COTAS T/N [m]	101.8																	101.8																	102.0	101.7	102.5																	103.1																	103.5																	103.4																	103.6	103.9	104.0																	104.1	103.5																	103.2	103.1	102.9	102.5																	101.7																	101.8																
COTA Pedraplén [m]																	102.34																																	104.41																																	104.54																																	104.39																																	102.34	



IECSA

CONFORME A OBRA

REVISION

0

OBRA:


ALTEO DEL PEDRAPLÉN DEL FFCC SAN MARTÍN EN LAGUNA LA PICASA

PERFIL TRANSVERSAL CONFORME A OBRA

PERFIL: P385350
PROGRESIVA: KM 385.350

FECHA: Noviembre-2008

ESCALAS: 1/125

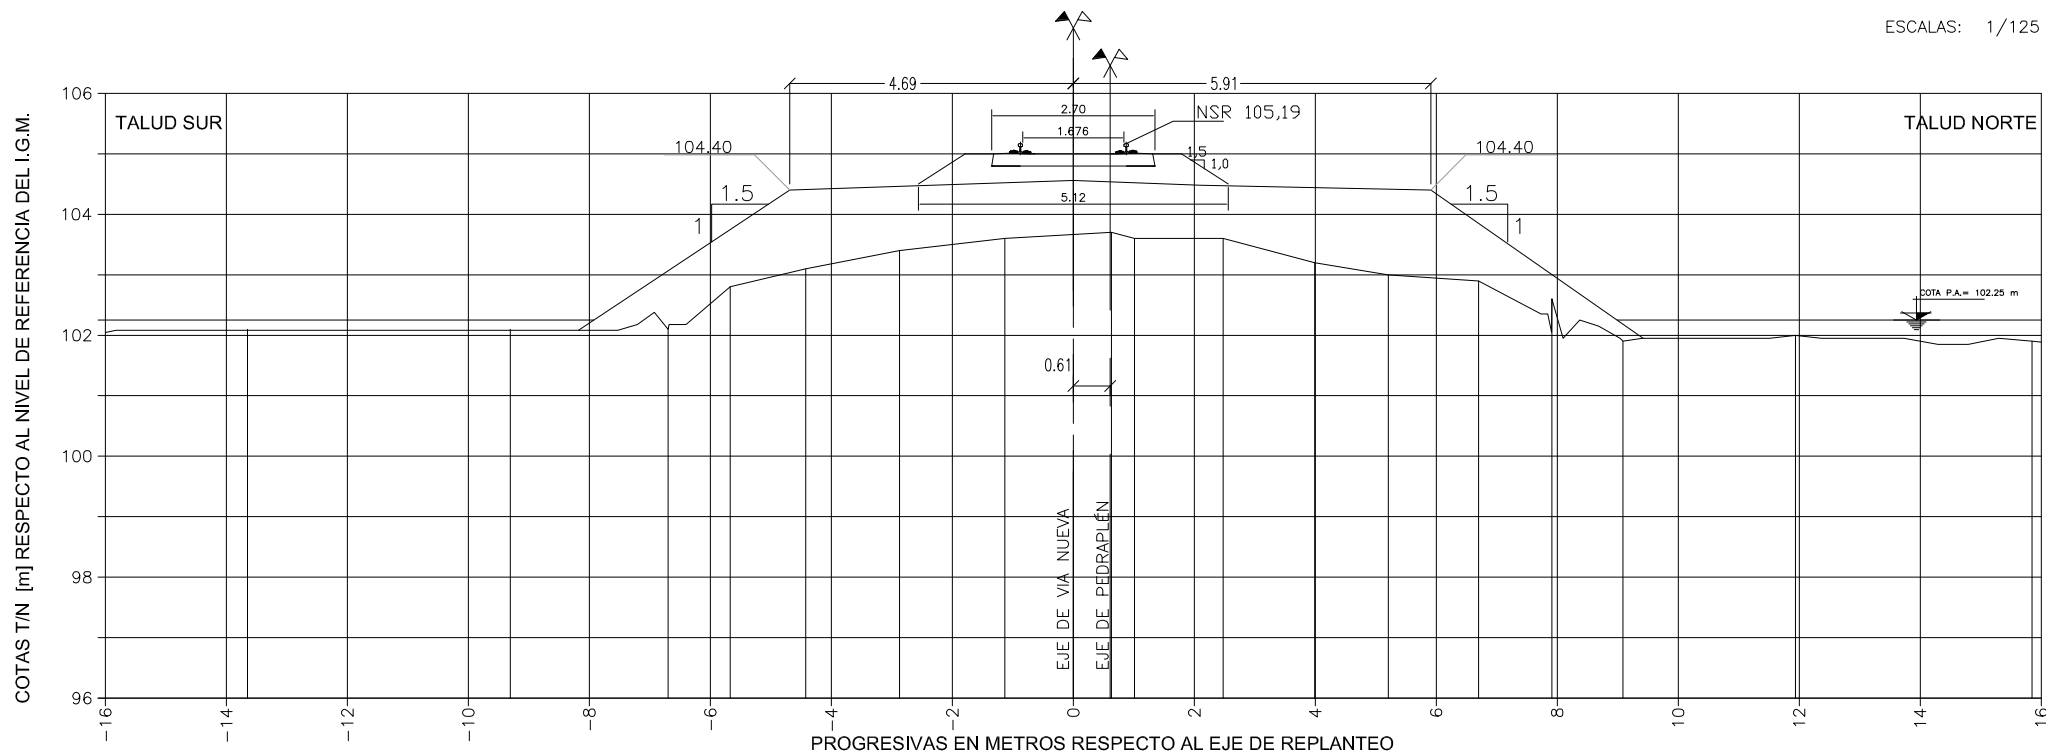

Dist. a Eje de Vías [m]		-7.79		-4.69		-0.39		2.11		5.91		8.86					
COTAS T/N [m]	102.1	102.1	102.1	102.8	103.1	103.4	103.6	103.7 103.6	103.6	103.2	103.0	102.9	102.6	101.9	102.0	101.9	101.9
COTA Pedraplén [m]		102.34		104.4		104.56		104.48		104.4		102.34					



IECSA

CONFORME A OBRA

REVISION

0

OBRA:


ALTEO DEL PEDRAPLÉN DEL FFCC SAN MARTÍN EN LAGUNA LA PICASA

PERFIL TRANSVERSAL CONFORME A OBRA

PERFIL: P385400
PROGRESIVA: KM 385.400

FECHA: Noviembre-2008

ESCALAS: 1/125

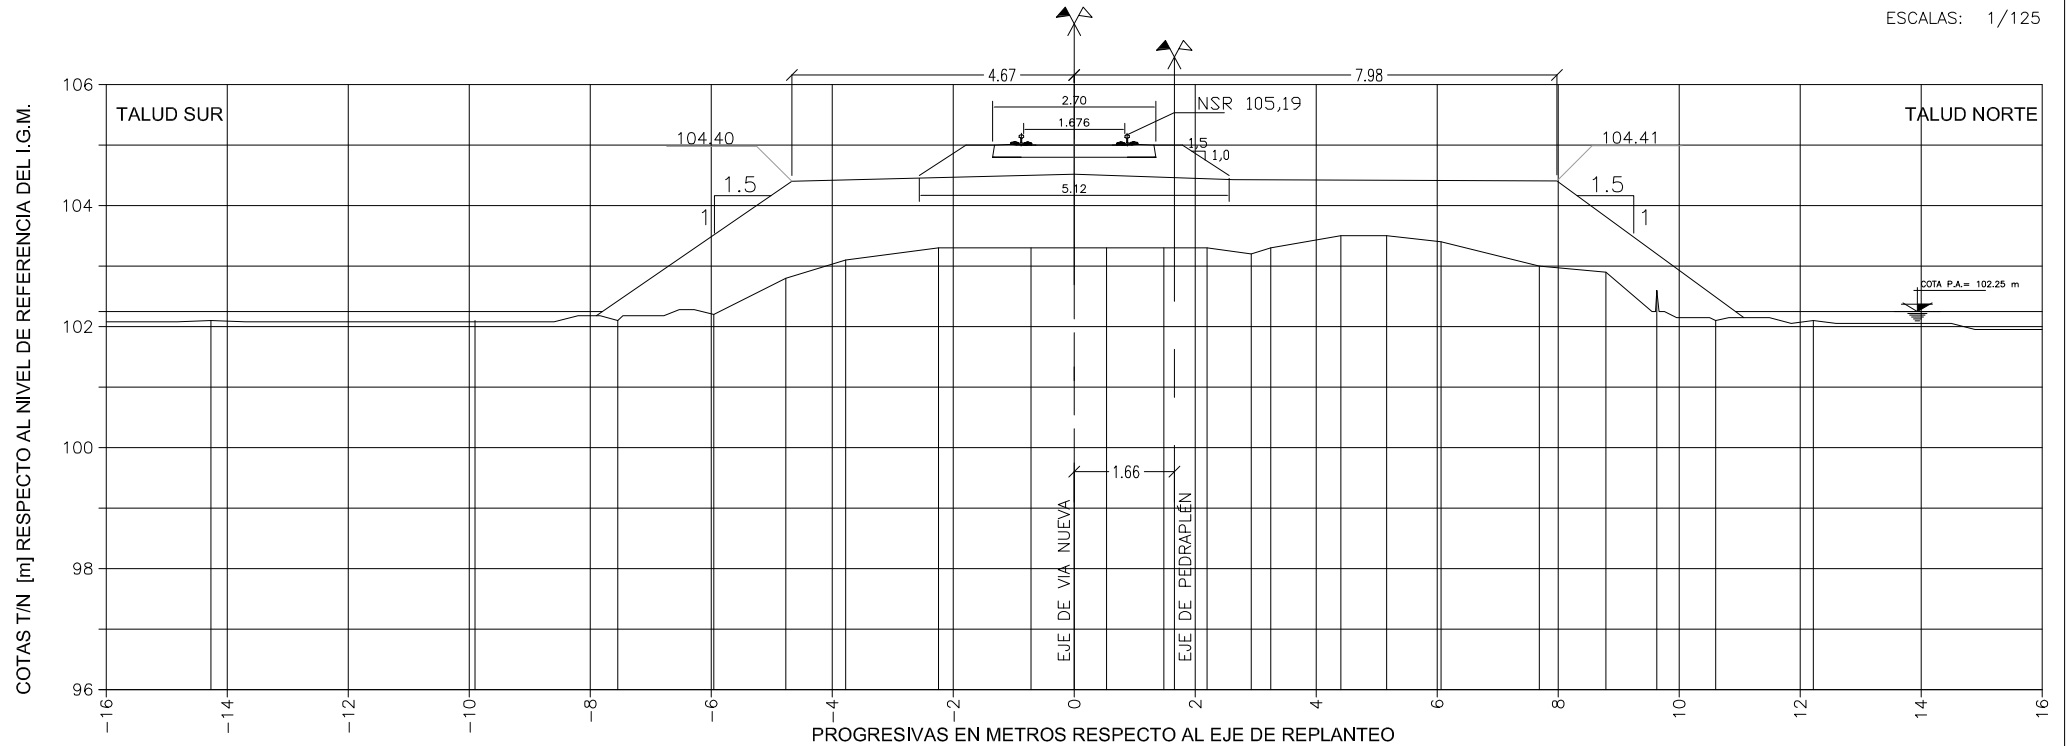

Dist. a Eje de Vías [m]			-7.67			-4.67			-0.37			2.63					7.98			10.81				
COTAS T/N [m]	102.1		102.1	102.2		102.8	103.1		103.3		103.3	103.3	103.2	103.3		103.5	103.5	103.4		103.0	102.9	102.6	102.1	102.1
COTA Pedraplén [m]			102.34			104.4			104.52			104.43					104.41			102.34				



IECSA

CONFORME A OBRA

REVISION

0

OBRA:


ALTEO DEL PEDRAPLÉN DEL FFCC SAN MARTÍN EN LAGUNA LA PICASA

PERFIL TRANSVERSAL CONFORME A OBRA

PERFIL: P385450
PROGRESIVA: KM 385.450

FECHA: Noviembre-2008

ESCALAS: 1/125

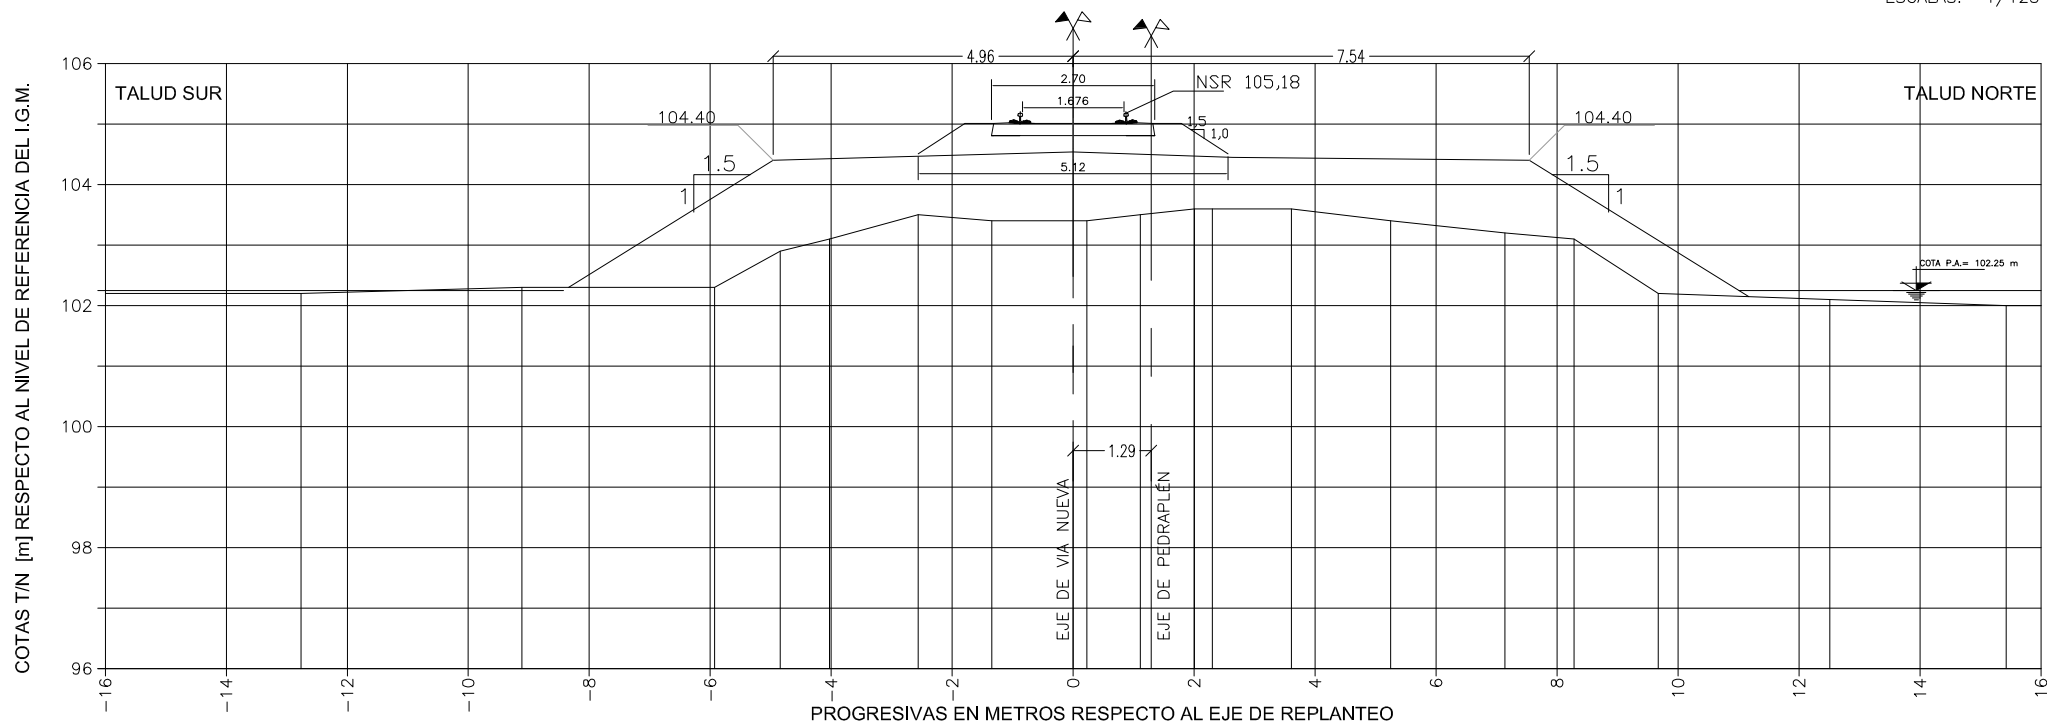

Dist. a Eje de Vías [m]		-7.86		-4.96				-0.36		2.64			7.54			10.44	
COTAS T/N [m]	102.2	102.3	102.3	102.9	103.1	103.5	103.4	103.4	103.5	103.6 103.6	103.6	103.4	103.2	103.1	102.2	102.1	102.0
COTA Pedraplén [m]		102.6		104.4				104.54		104.45			104.4			102.6	




0

ALTEO DEL PEDRAPLÉN DEL FFCC SAN MARTÍN EN LAGUNA LA PICASA

PERFIL TRANSVERSAL CONFORME A OBRA

ESCALAS: 1/125

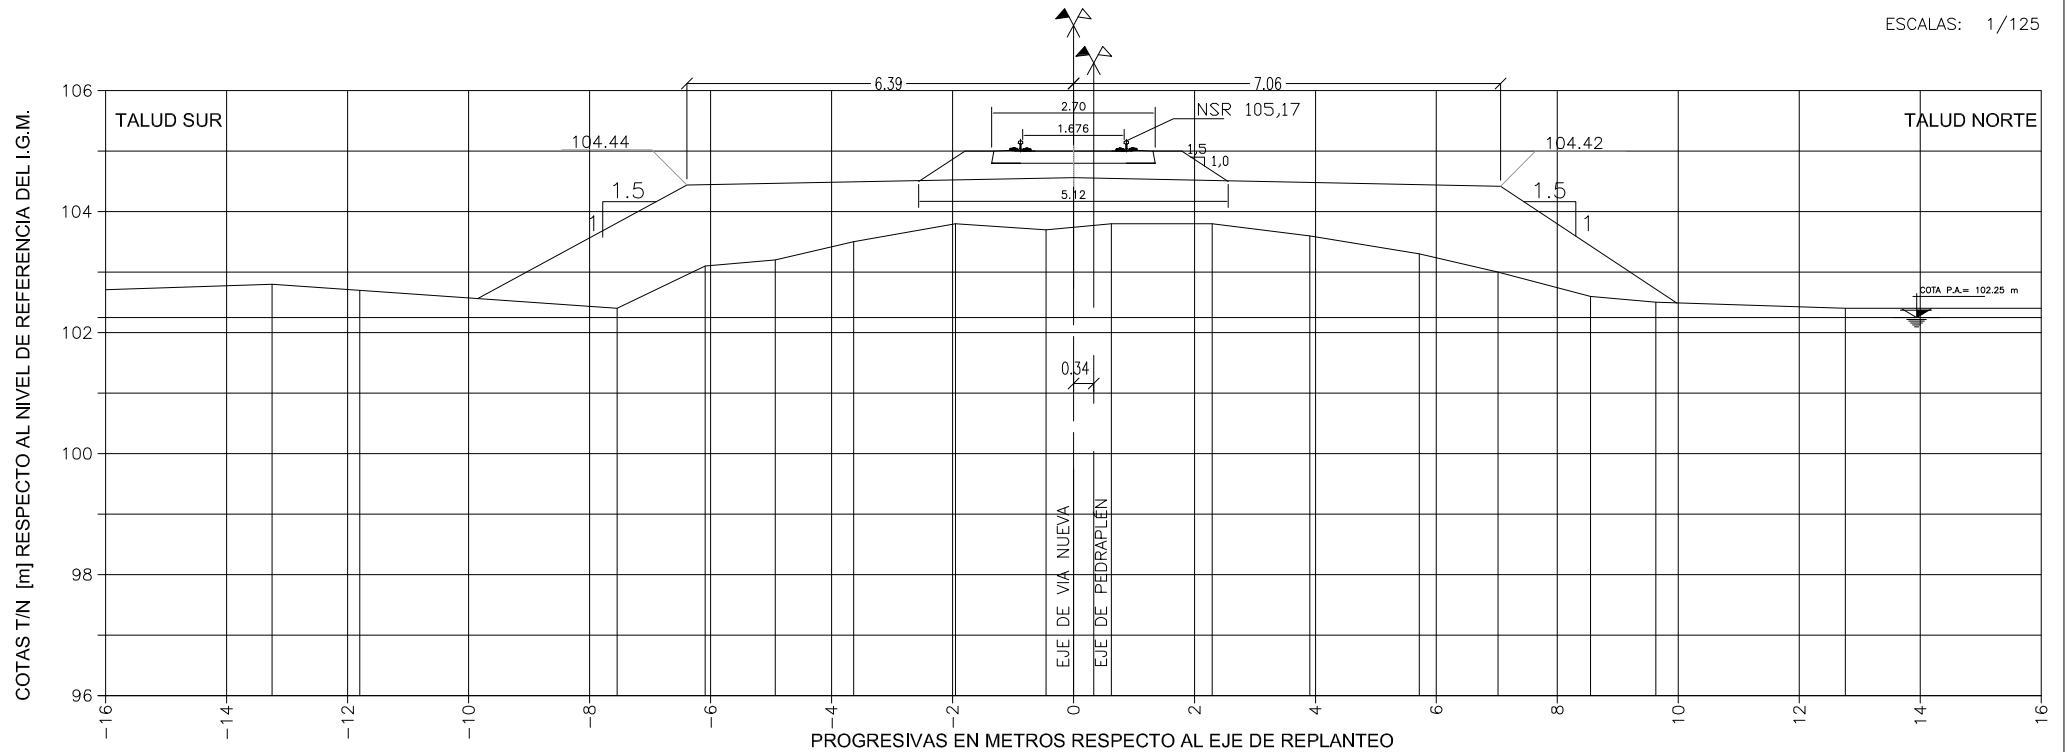

Dist. a Eje de Vías [m]	-9,34	-6,39	-0,34	7,06	9,66											
COTAS T/N [m]	102,8	102,7	102,4	103,1	103,2	103,5	103,8	103,7	103,8	103,8	103,6	103,3	103,0	102,6	102,5	102,4
COTA Pedraplén [m]	102,84	104,44	104,56	104,42	102,7											



IECSA

CONFORME A OBRA

REVISION

0

OBRA:


ALTEO DEL PEDRAPLÉN DEL FFCC SAN MARTÍN EN LAGUNA LA PICASA

PERFIL TRANSVERSAL CONFORME A OBRA

PERFIL: P385550
PROGRESIVA: KM 385.550

FECHA: Noviembre-2008

ESCALAS: 1/125

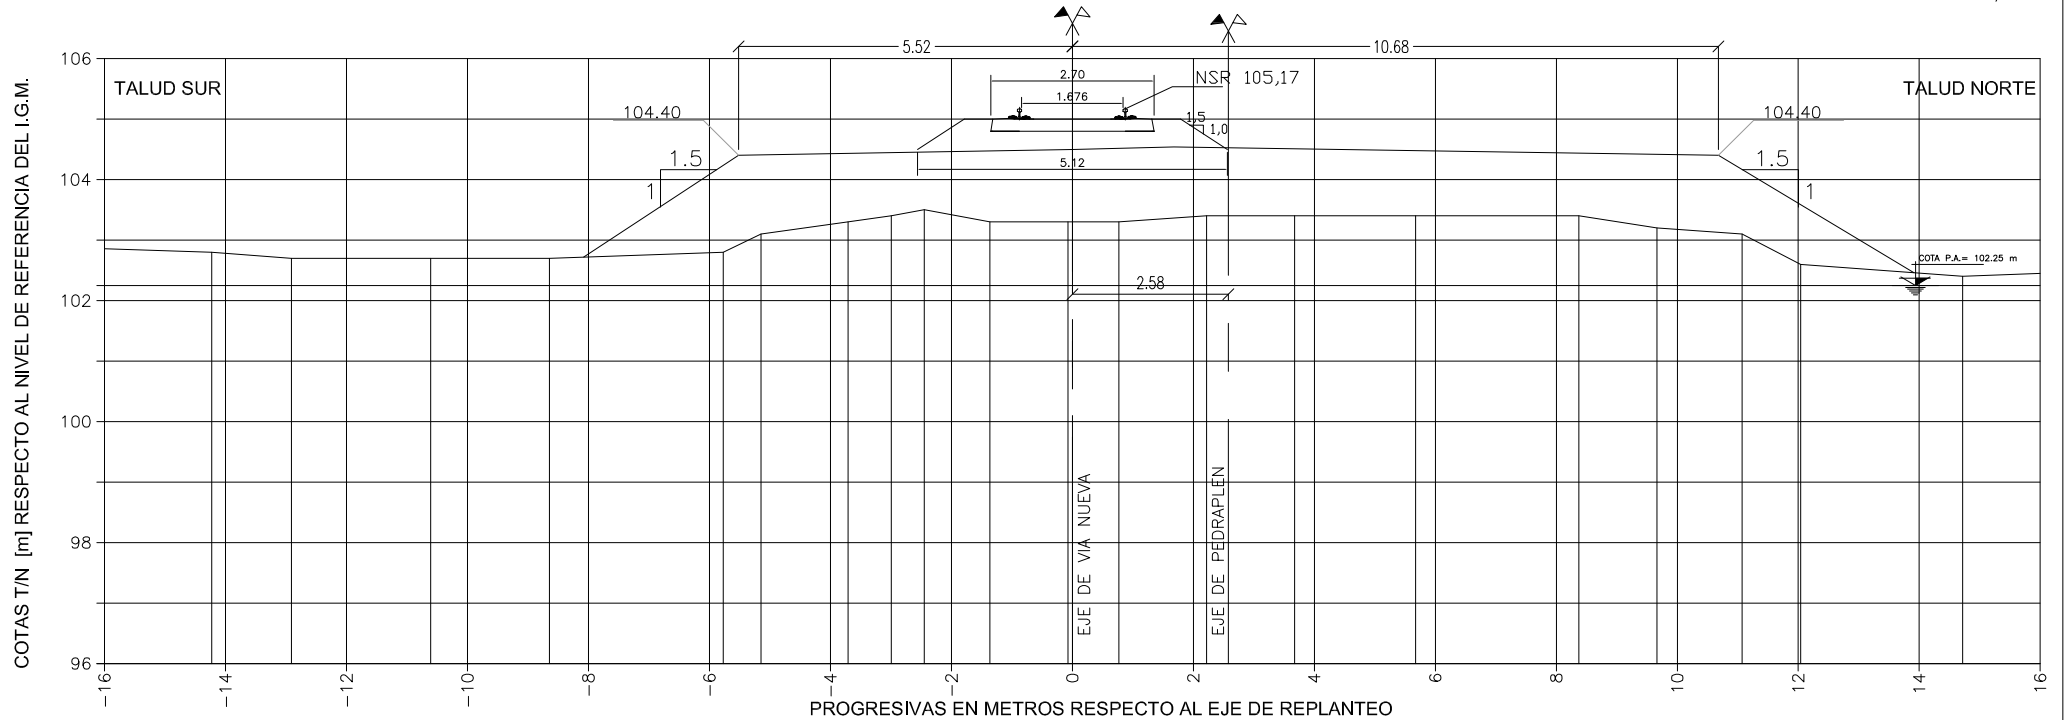

Dist. a Eje de Vías [m]	-7.82 -5.52 -0.32 1.68 10.68 13.48															
COTAS T/N [m]	102.8	102.7	102.7	102.7	102.8	103.1	103.3	103.4	103.5	103.3	103.3	103.3	103.4	103.4	103.4	103.2
COTA Pedraplén [m]				102.89	104.4						104.5	104.54			104.4	102.72



IECSA

CONFORME A OBRA

REVISION 0


OBRA: ALTEO DEL PEDRAPLÉN DEL FFCC SAN MARTÍN EN LAGUNA LA PICASA

PERFIL TRANSVERSAL CONFORME A OBRA

PERFIL: P385600
PROGRESIVA: KM 385.600

FECHA: Noviembre-2008

ESCALAS: 1/125

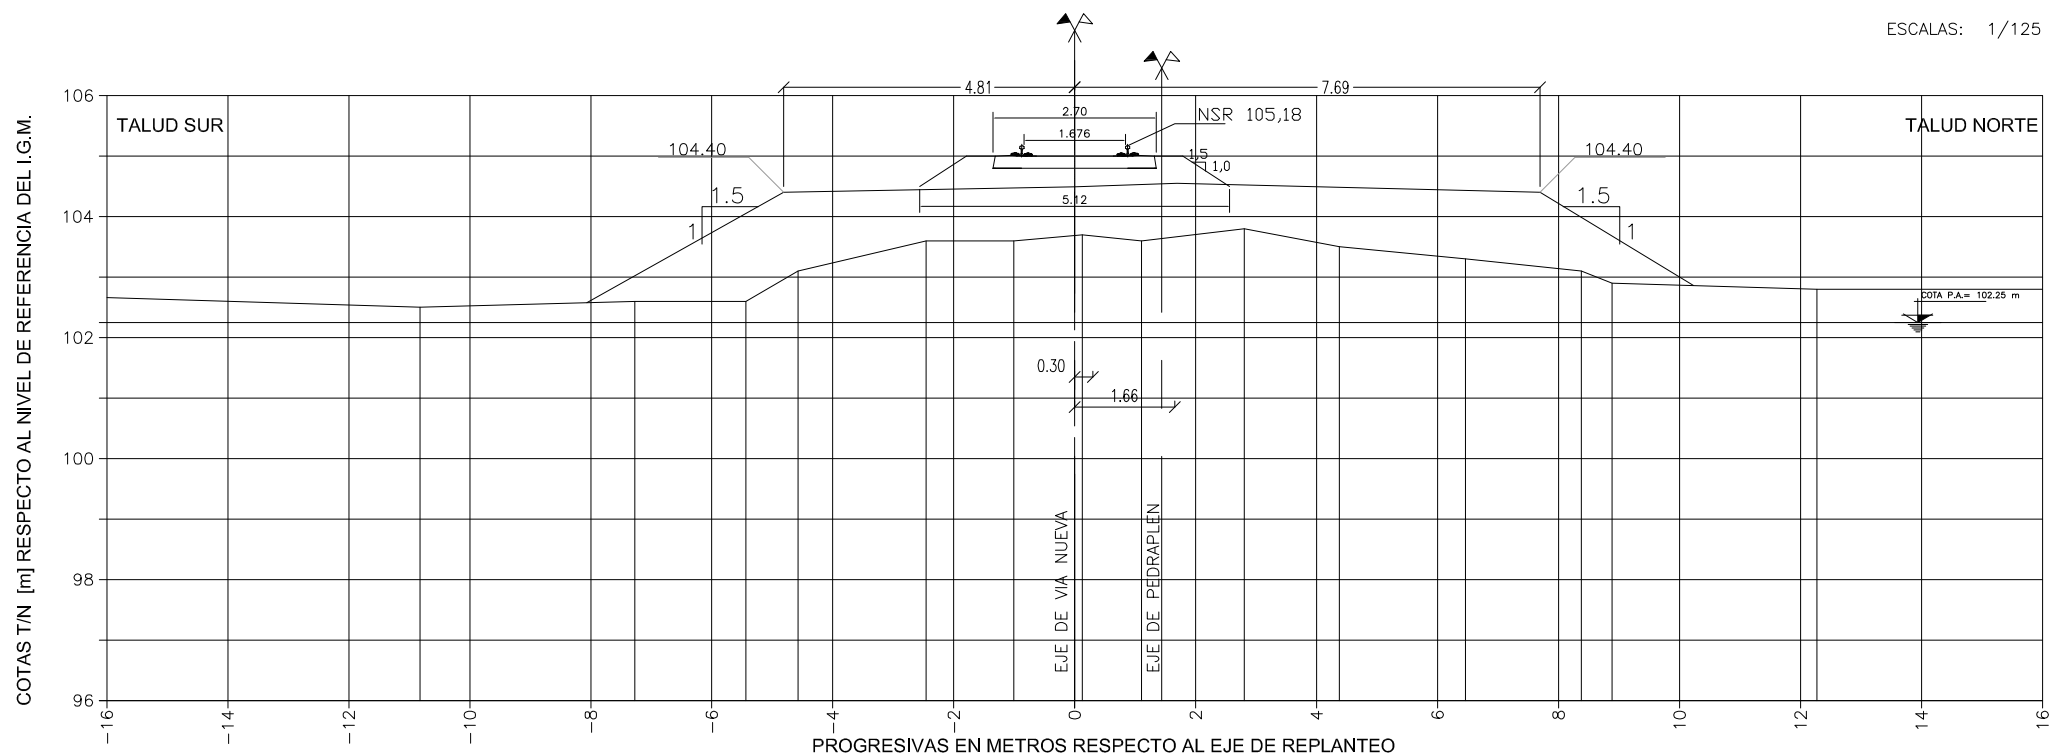

Dist. a Eje de Vías [m]	-7.51	-4.81	-0.31	1.69	7.69	10.69							
COTAS T/N [m]	102.5	102.6	102.6	103.6	103.6	103.7	103.6	103.8	103.5	103.3	103.1	102.9	102.8
COTA Pedraplén [m]	102.89	104.4	104.49	104.55	104.4	102.58							



IECSA

CONFORME A OBRA

REVISION

0

OBRA:


ALTEO DEL PEDRAPLÉN DEL FFCC SAN MARTÍN EN LAGUNA LA PICASA

PERFIL TRANSVERSAL CONFORME A OBRA

PERFIL: P385700
PROGRESIVA: KM 385.700

FECHA: Noviembre-2008

ESCALAS: 1/125

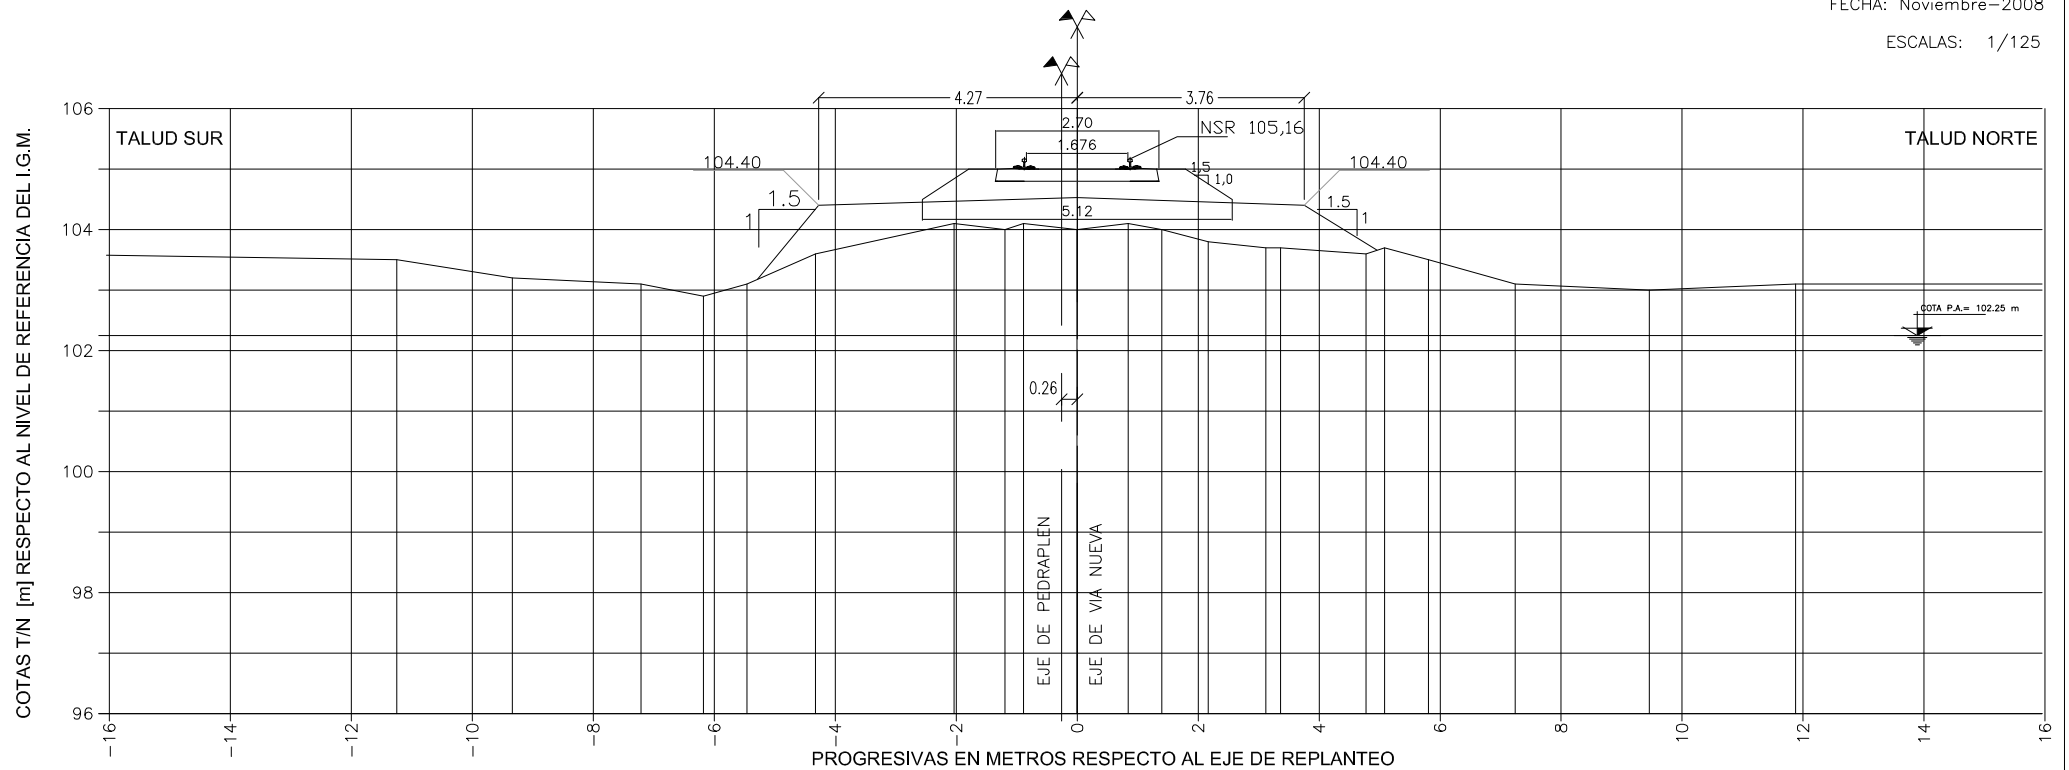

Dist. a Eje de Vías [m]	-5.36	-4.27	-0.27	3.76	5.8														
COTAS T/N [m]	103.5	103.2	103.1	102.9	103.1	103.6	104.1	104.0	104.1	104.0	103.8	103.7	103.7	103.6	103.7	103.5	103.1	103.0	103.1
COTA Pedraplén [m]				103.08	104.4			104.53				104.4			103.14				



IECSA

CONFORME A OBRA

REVISION

0

OBRA:


ALTEO DEL PEDRAPLÉN DEL FFCC SAN MARTÍN EN LAGUNA LA PICASA

PERFIL TRANSVERSAL CONFORME A OBRA

PERFIL: P385750
PROGRESIVA: KM 385.750

FECHA: Noviembre-2008

ESCALAS: 1/125

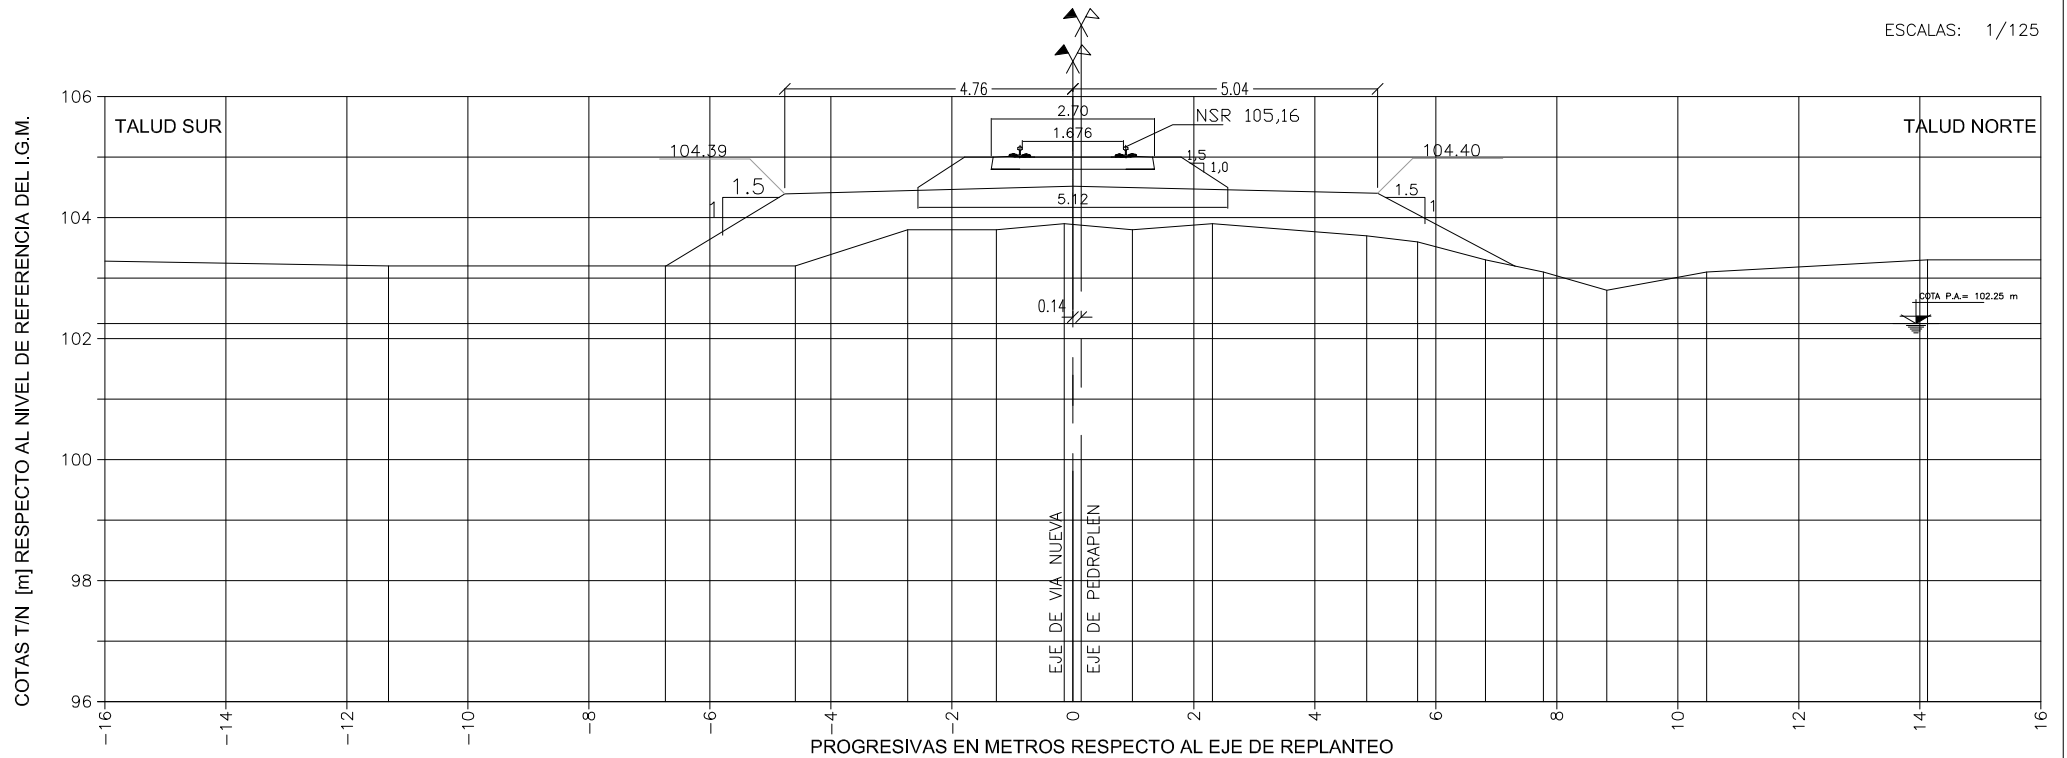

Dist. a Eje de Vías [m]		-6.76	-4.76		-0.26			5.04		7.44					
COTAS T/N [m]	103.2	103.2	103.2	103.8	103.8	103.9	103.8	103.9	103.7	103.6	103.3	103.1	102.8	103.1	103.3
COTA Pedraplén [m]		103.18	104.39			104.52			104.4		103.13				



IECSA

CONFORME A OBRA

REVISION

0

OBRA:


ALTEO DEL PEDRAPLÉN DEL FFCC SAN MARTÍN EN LAGUNA LA PICASA

PERFIL TRANSVERSAL CONFORME A OBRA

PERFIL: P385800
PROGRESIVA: KM 385.800

FECHA: Noviembre-2008

ESCALAS: 1/125

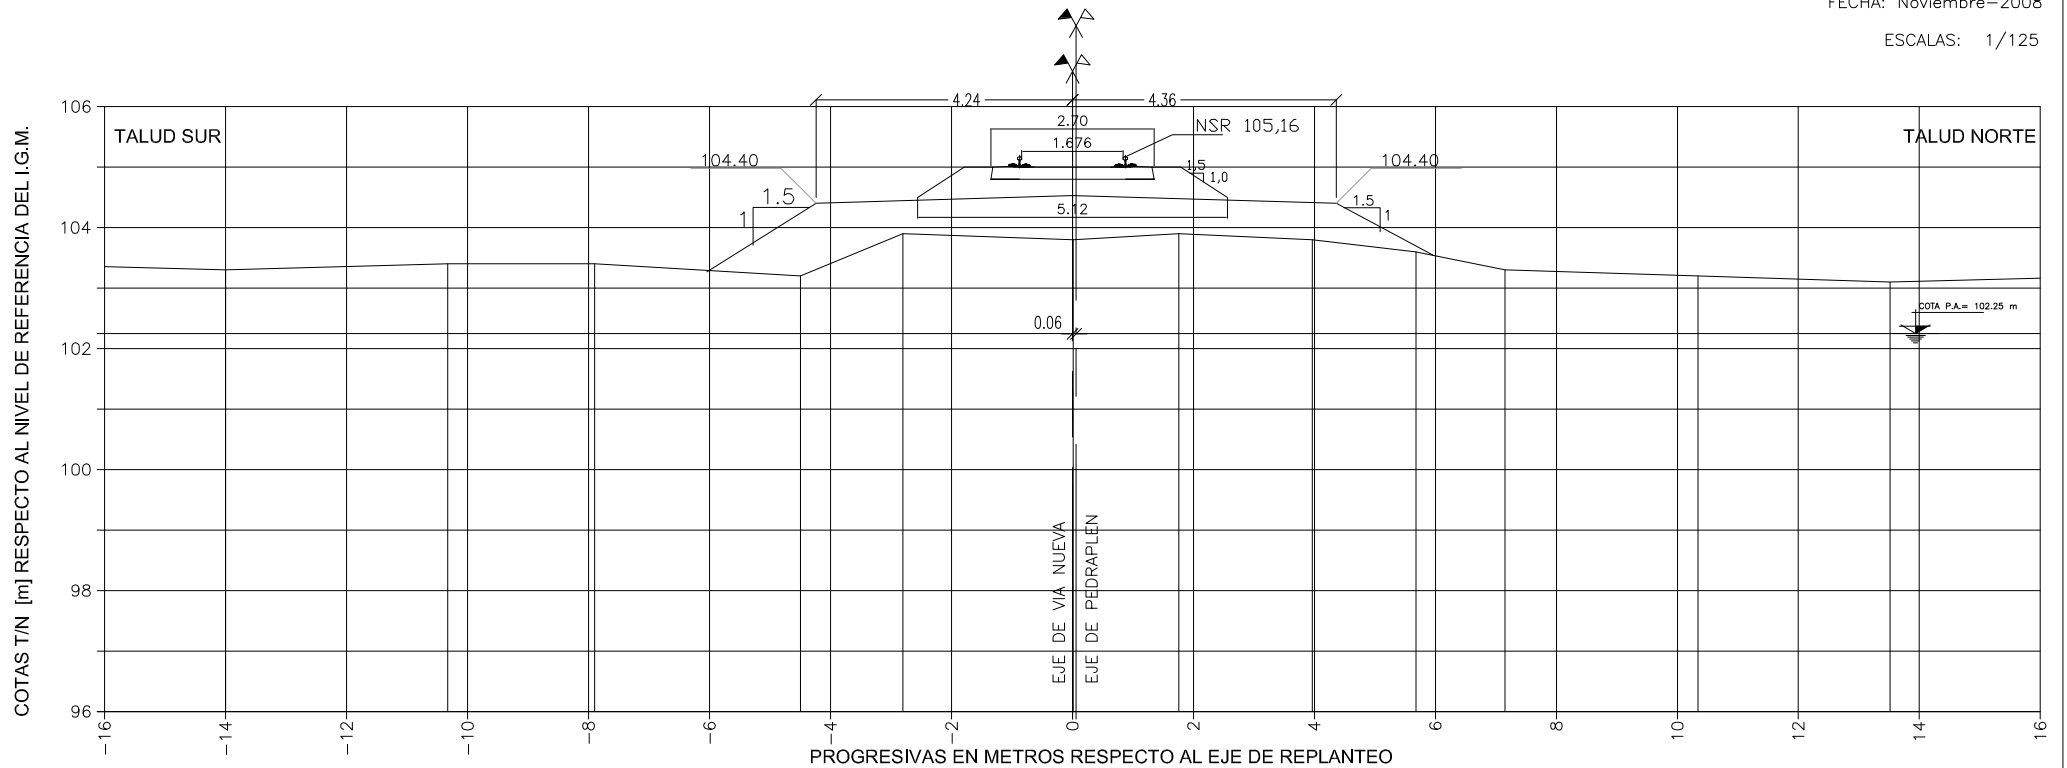

Dist. a Eje de Vías [m]				-6.04	-4.24		-0.24		4.36		6.46					
COTAS T/N [m]	103.3		103.4		103.2		103.8	103.9		103.8	103.6	103.3		103.2		103.1
COTA Pedraplén [m]				103.27	104.4		104.53			104.4		103.28				



IECSA

CONFORME A OBRA

REVISION

0

OBRA:


ALTEO DEL PEDRAPLÉN DEL FFCC SAN MARTÍN EN LAGUNA LA PICASA

PERFIL TRANSVERSAL CONFORME A OBRA

PERFIL: P385850
PROGRESIVA: KM 385.850

FECHA: Noviembre-2008

ESCALAS: 1/125

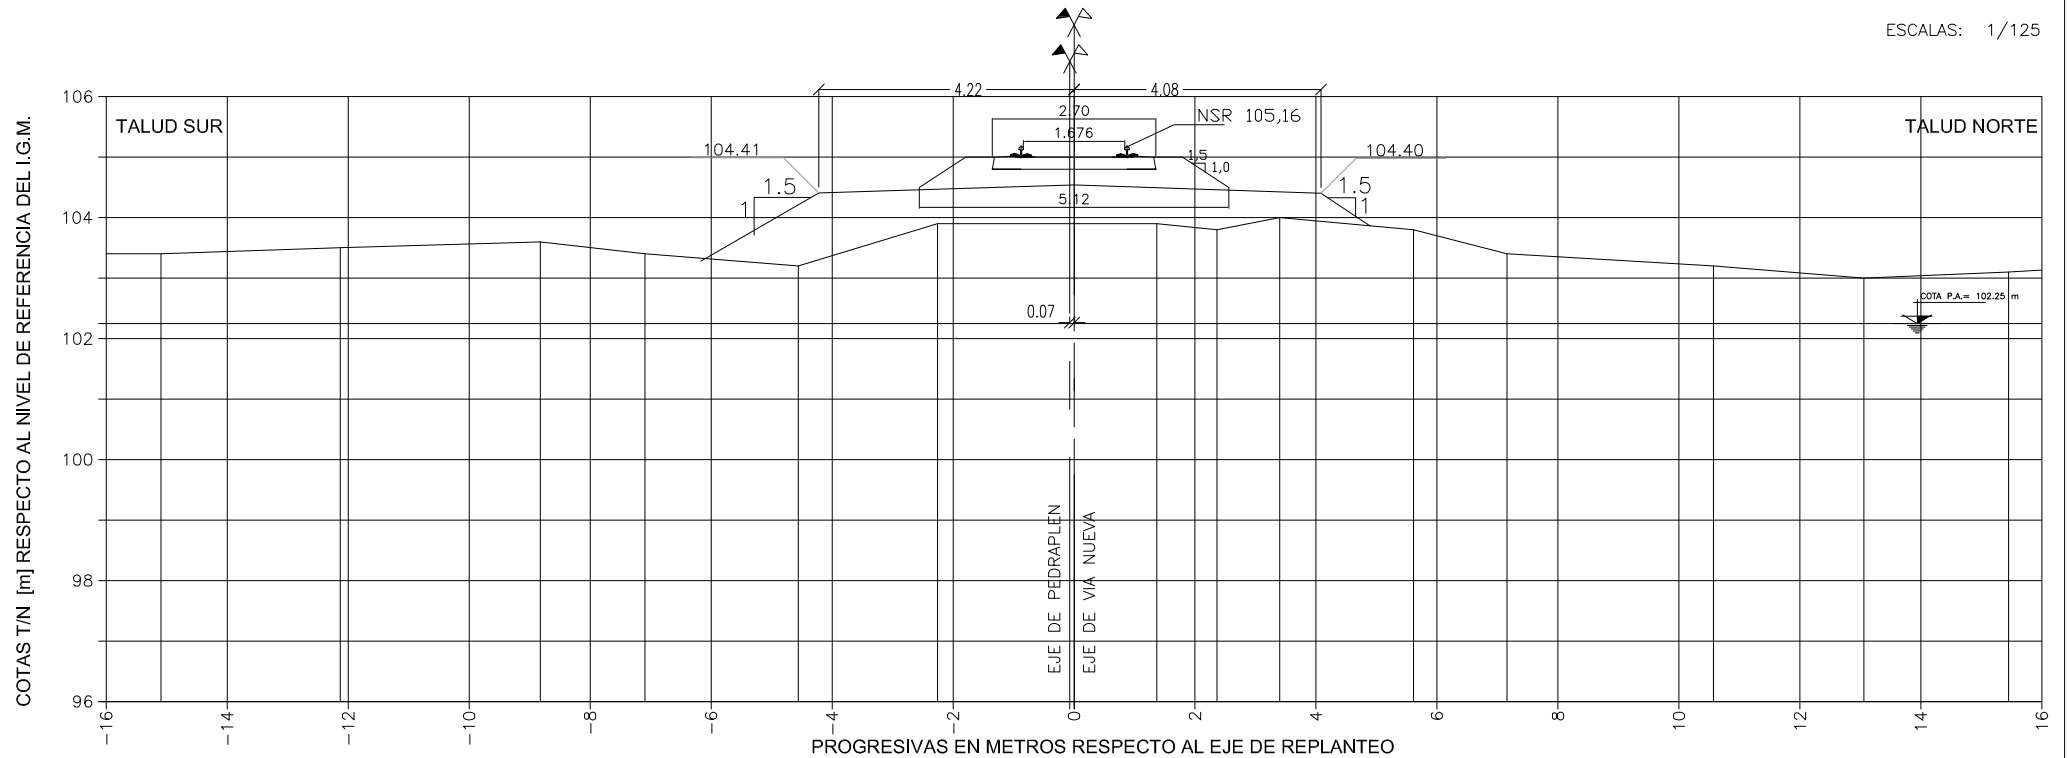

Dist. a Eje de Vías [m]					-6.17	-4.22	-0.22		4.08	5.78					
COTAS T/N [m]	103.4	103.5	103.6	103.4	103.2	103.9	103.9	103.8	104.0	103.8	103.4	103.2	103.0	103.1	
COTA Pedraplén [m]					103.28	104.41	104.54		104.4	103.28					




0

ALTEO DEL PEDRAPLÉN DEL FFCC SAN MARTÍN EN LAGUNA LA PICASA

PERFIL TRANSVERSAL CONFORME A OBRA

ESCALAS: 1/125

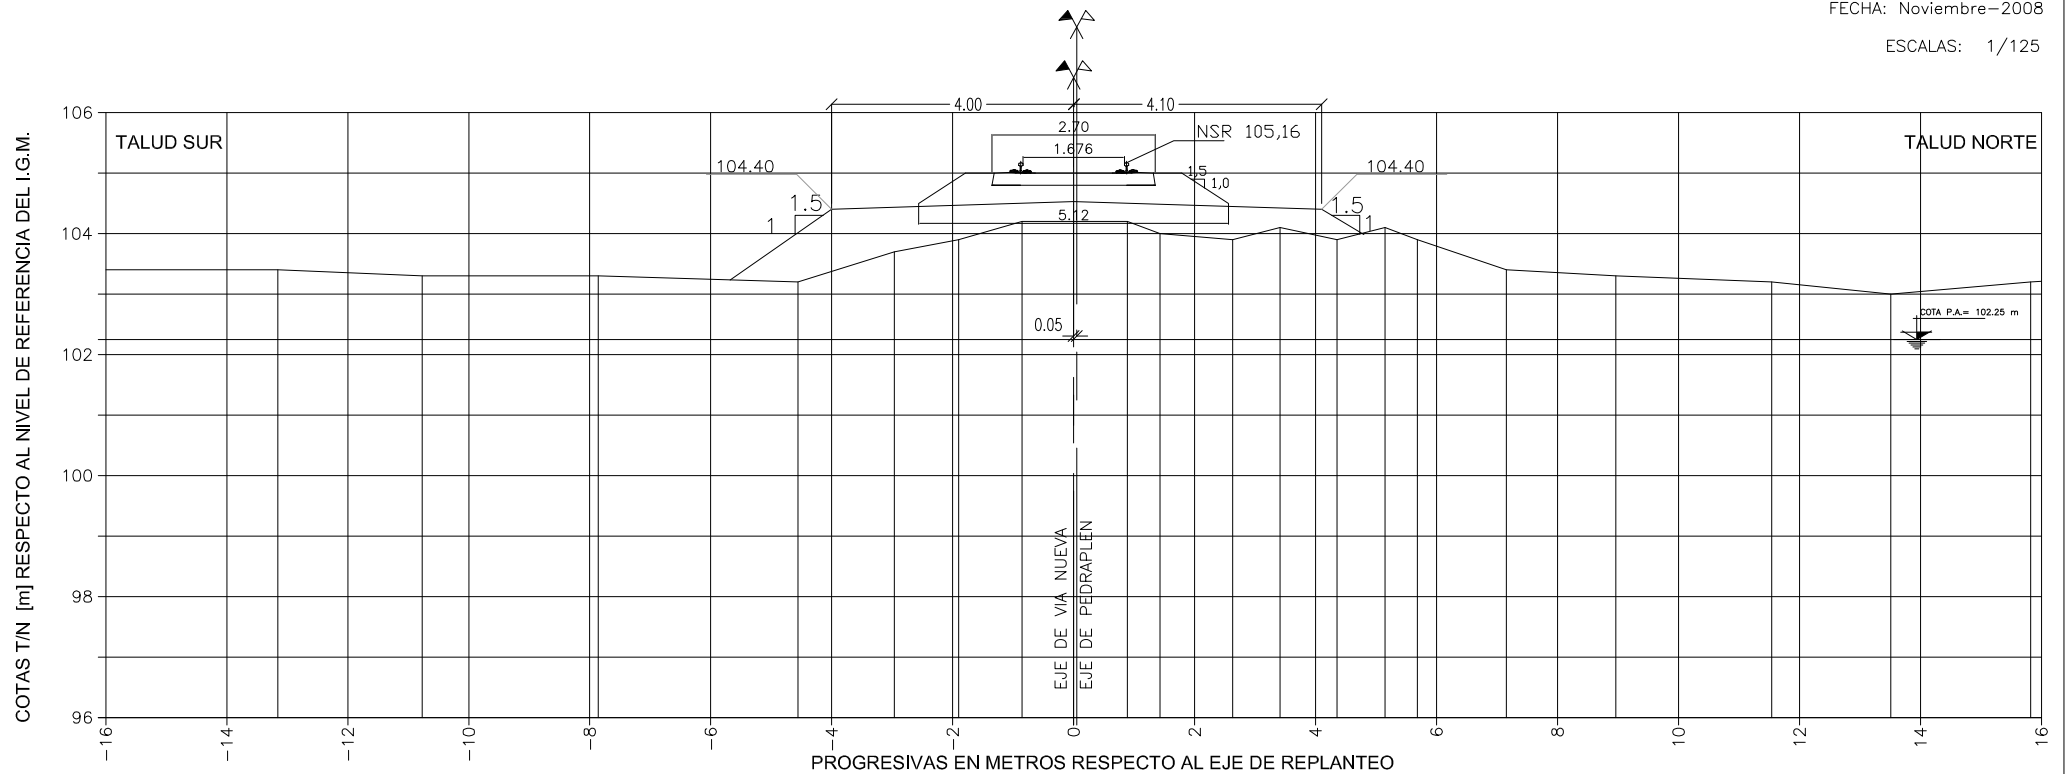

Dist. a Eje de Vías [m]				-5.7																		
COTAS T/N [m]	103.4	103.3	103.3		103.2	103.7	103.9	104.2		104.2	104.0	103.9	104.1	103.9	104.1	103.9	103.4		103.3	103.2	103.0	103.2
COTA Pedraplén [m]				103.22		104.4			104.53				104.4		103.51							



IECSA

CONFORME A OBRA

REVISION

0

OBRA:


ALTEO DEL PEDRAPLÉN DEL FFCC SAN MARTÍN EN LAGUNA LA PICASA

PERFIL TRANSVERSAL CONFORME A OBRA

PERFIL: P385950
PROGRESIVA: KM 385.950

FECHA: Noviembre-2008

ESCALAS: 1/125

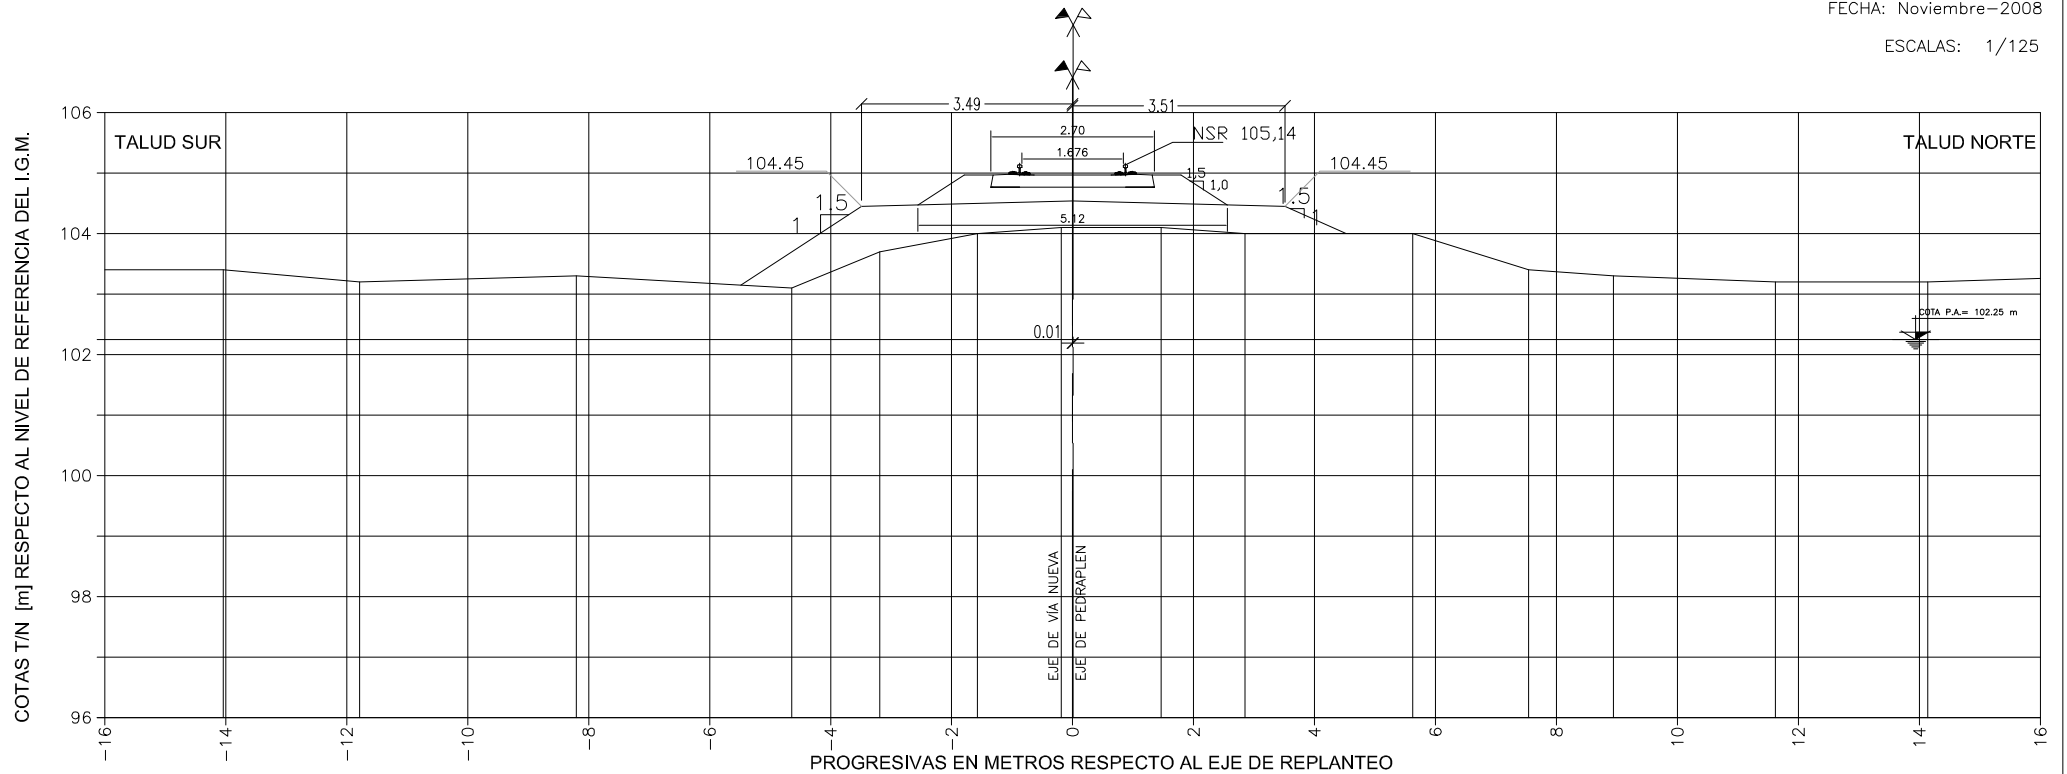

Dist. a Eje de Vías [m]	-5.39-3.49-0.193.515.51													
COTAS T/N [m]	103.4	103.2	103.3	103.1	103.7	104.0	104.1	104.1	104.0	104.0	103.4	103.3	103.2	103.2
COTA Pedraplén [m]				103.21	104.45		104.54		104.45	103.56				



IECSA

CONFORME A OBRA

REVISION 0

OBRA:


ALTEO DEL PEDRAPLÉN DEL FFCC SAN MARTÍN EN LAGUNA LA PICASA

PERFIL TRANSVERSAL CONFORME A OBRA

PERFIL: P386000
PROGRESIVA: KM 386.000

FECHA: Noviembre-2008

ESCALAS: 1/125

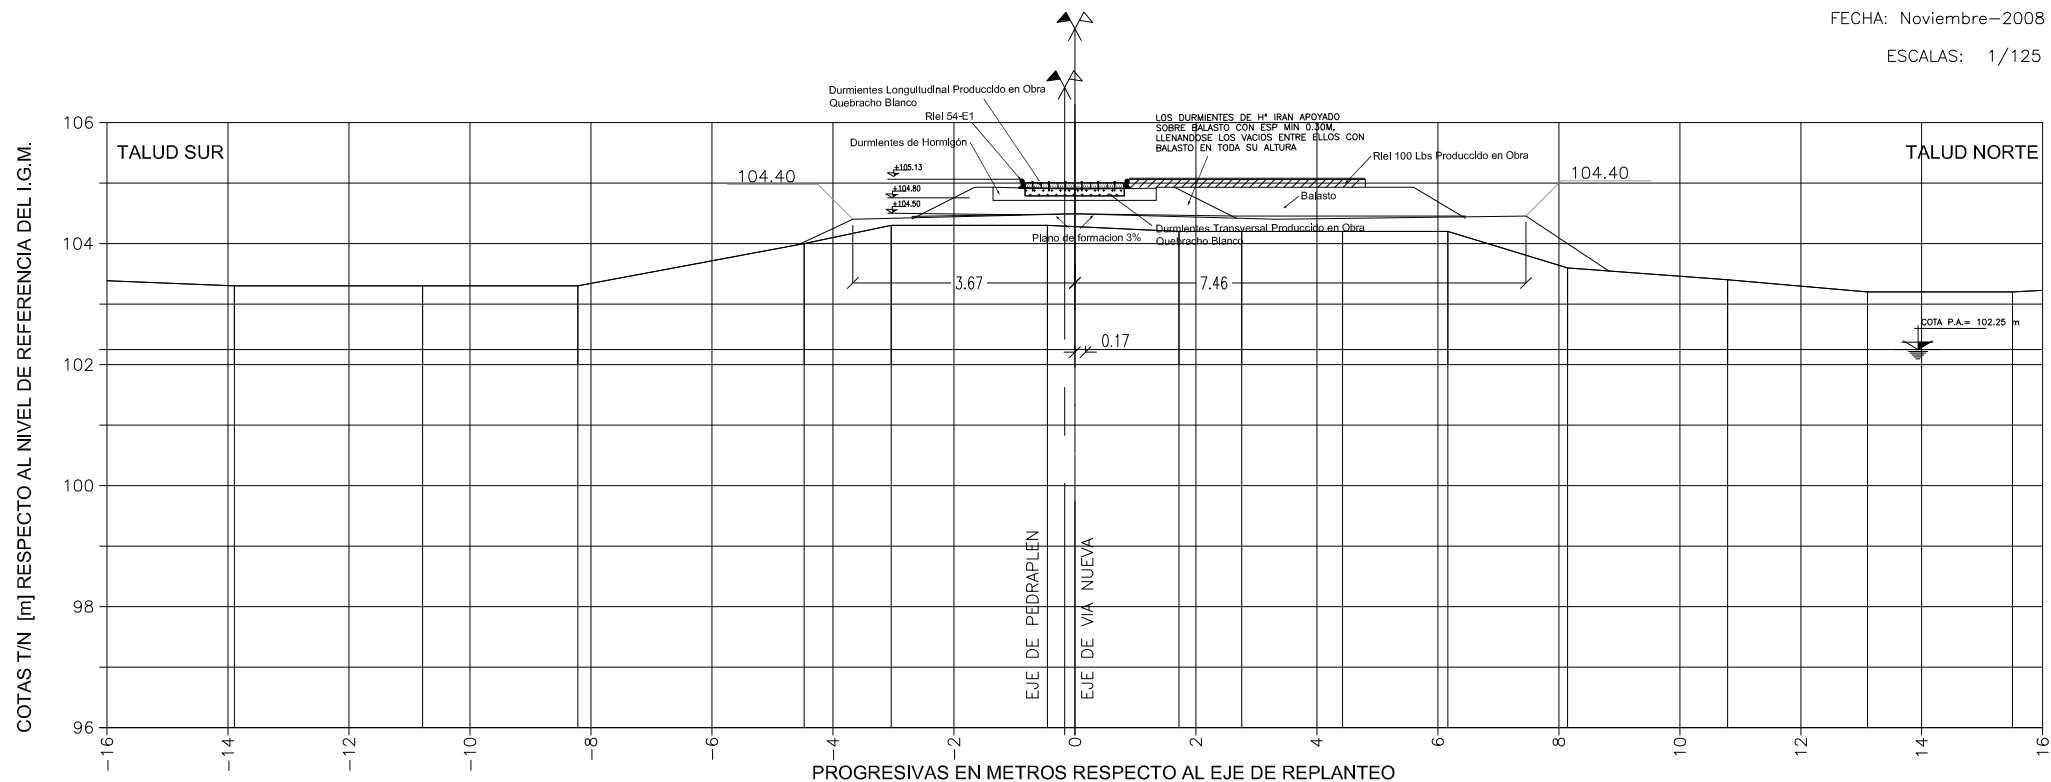

Dist. a Eje de Vías [m]														
COTAS T/N [m]	103.3	103.3	103.3	104.0	104.3	104.3	104.2	104.2	104.2	104.2	103.6	103.4	103.2	103.2
COTA Pedraplén [m]				103.56	104.4	104.49		104.4			104.4			




REVISION	0
----------	---

ALTEO DEL PEDRAPLÉN DEL FFCC SAN MARTÍN EN LAGUNA LA PICASA

PERFIL TRANSVERSAL CONFORME A OBRA

PERFIL: P386050
PROGRESIVA: KM 386.050

ESCALAS: 1/125

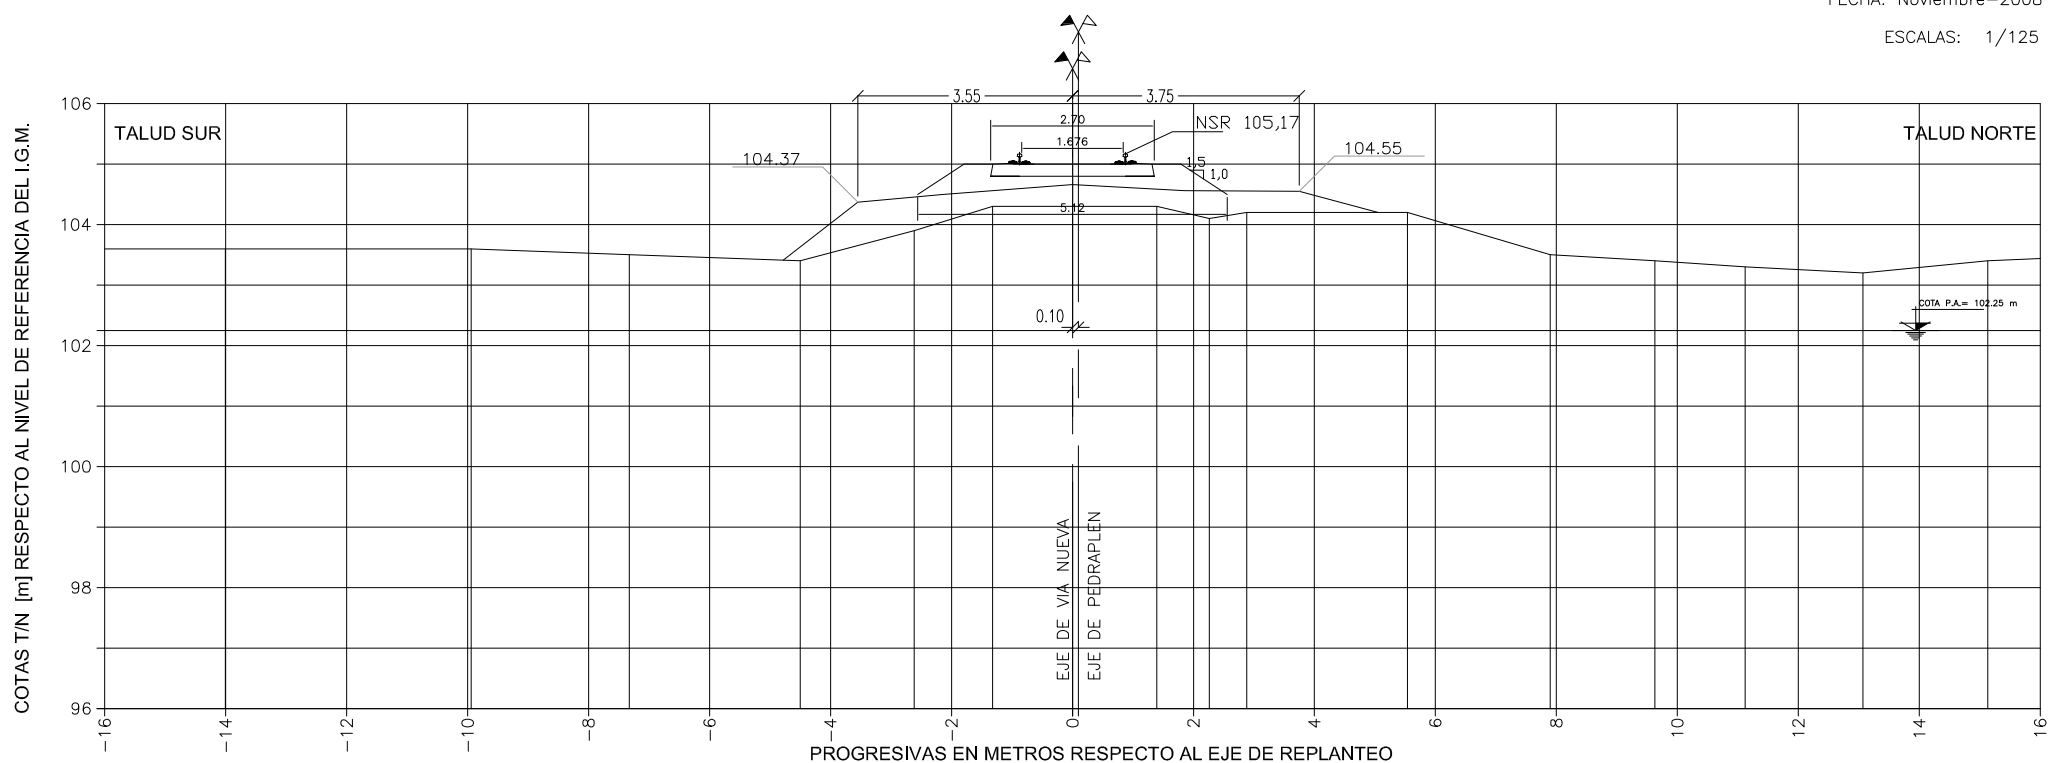[illegible]



IECSA

CONFORME A OBRA

REVISION 0


OBRA: ALTEO DEL PEDRAPLÉN DEL FFCC SAN MARTÍN EN LAGUNA LA PICASA

PERFIL TRANSVERSAL CONFORME A OBRA

PERFIL: P386100
PROGRESIVA: KM 386.100

FECHA: Noviembre-2008

ESCALAS: 1/125

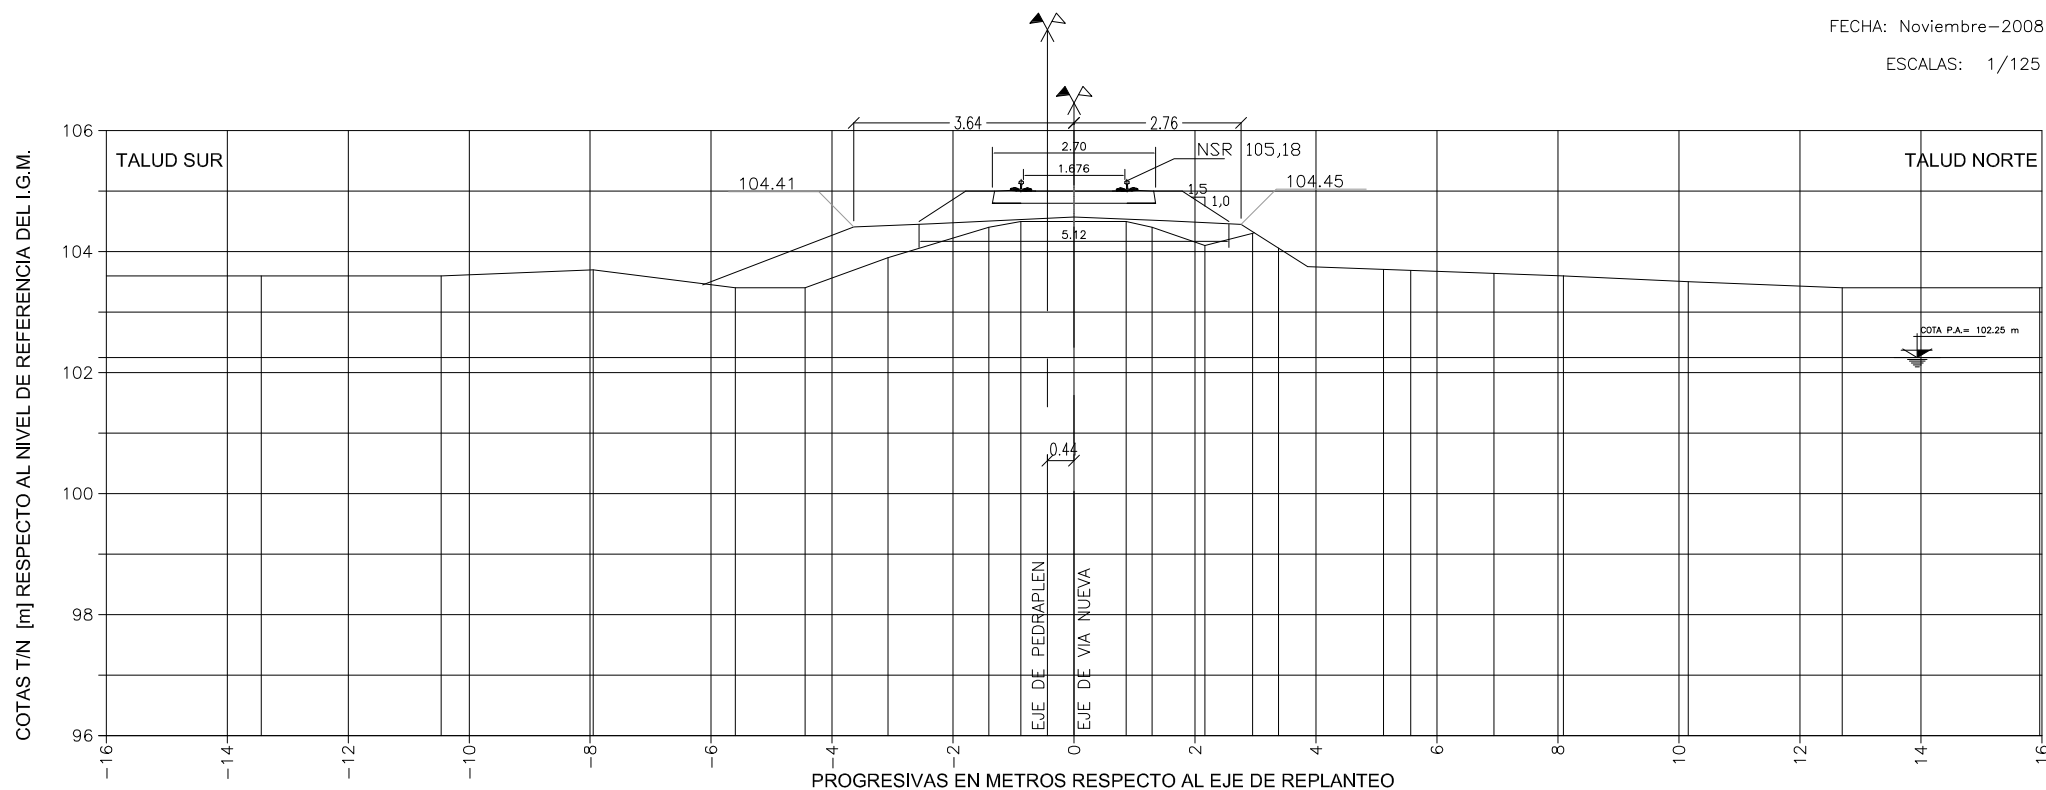

Dist. a Eje de Vías [m]				-6.14			-3.64		-2.34			-0.14	1.56	2.76	3.86							
COTAS T/N [m]	103.6		103.6		103.7		103.4		103.4		103.9		104.4	104.4	104.1	104.3		103.6		103.5		103.4
COTA Pedraplén [m]				103.45			104.41		104.46			104.57	104.51	104.45		103.75						



IECSA

CONFORME A OBRA

REVISION

0

OBRA:


ALTEO DEL PEDRAPLÉN DEL FFCC SAN MARTÍN EN LAGUNA LA PICASA

PERFIL TRANSVERSAL CONFORME A OBRA

PERFIL: P386150
PROGRESIVA: KM 386.150

FECHA: Noviembre-2008

ESCALAS: 1/125

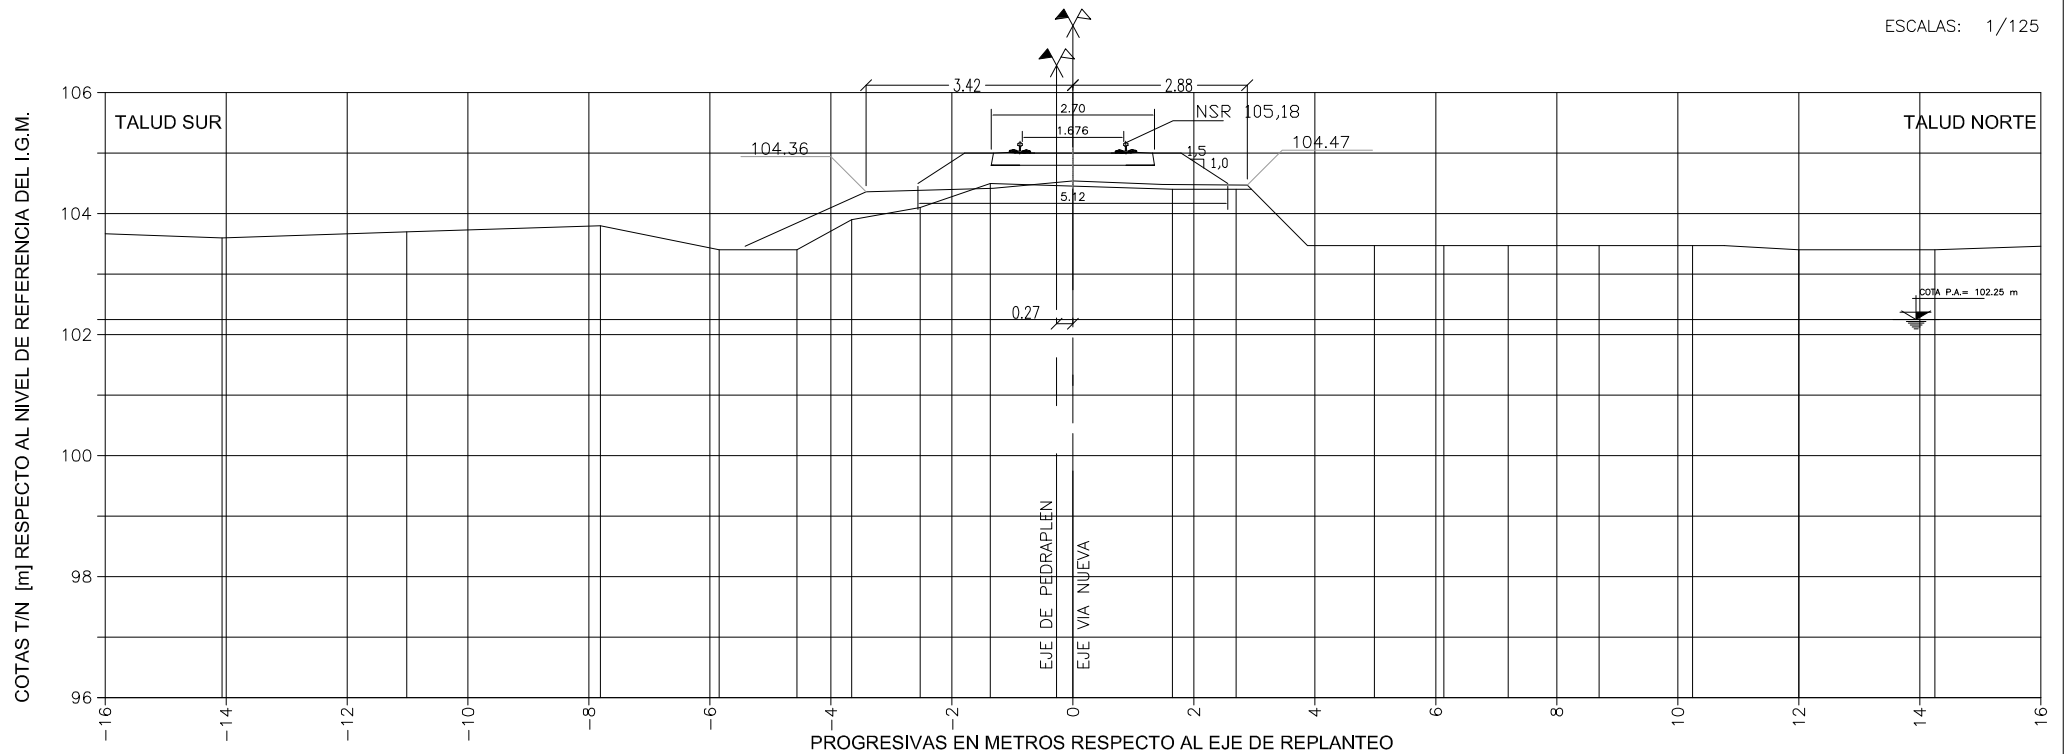

Dist. a Eje de Vías [m]				-5.42	-3.42	-1.32	-0.12	1.48	2.88	3.88		
COTAS T/N [m]	103.6	103.7	103.8	103.4	103.4	103.9	104.1	104.5	104.4	104.4	103.4	103.4
COTA Pedraplén [m]				103.46		104.36		104.42	104.48	104.47		



IECSA

CONFORME A OBRA

REVISION 0

OBRA:


ALTEO DEL PEDRAPLÉN DEL FFCC SAN MARTÍN EN LAGUNA LA PICASA

PERFIL TRANSVERSAL CONFORME A OBRA

PERFIL: P386200
PROGRESIVA: KM 386.200

FECHA: Noviembre-2008

ESCALAS: 1/125

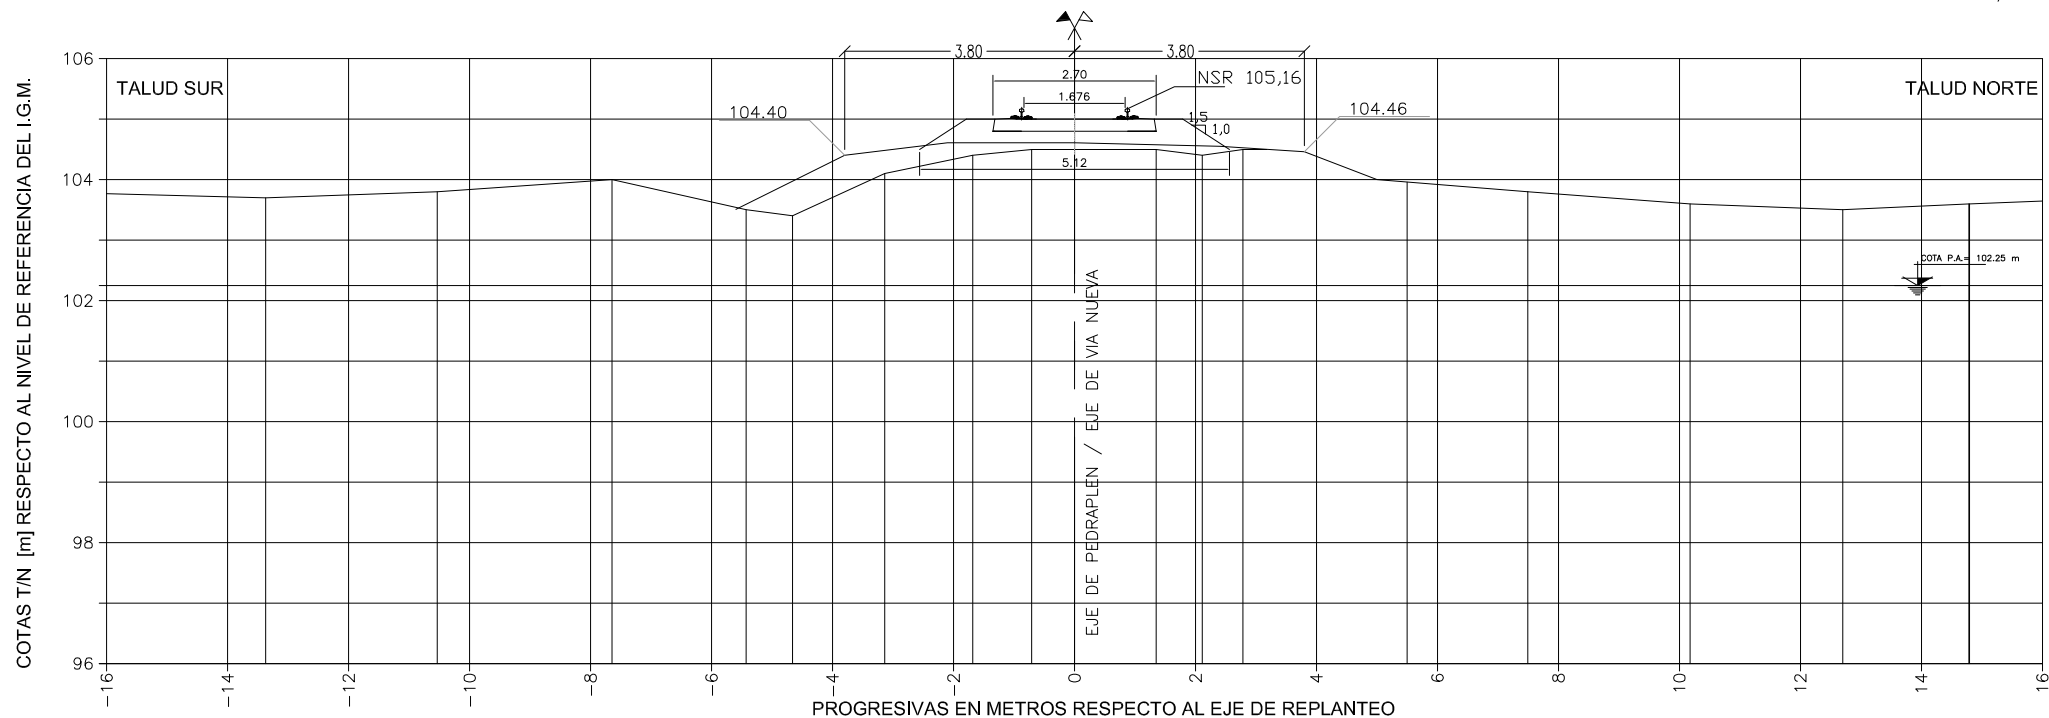

Dist. a Eje de Vías [m]				-5.6	-3.8	-2.1	-0.1		2.4	3.8	5					
COTAS T/N [m]	103.7	103.8	104.0	103.5	103.4	104.1	104.4	104.5	104.4	104.5		103.8	103.6	103.5	103.6	
COTA Pedraplén [m]				103.51	104.4	104.61	104.61		104.55	104.46	104					



REVISION	0
----------	---


ALTEO DEL PEDRAPLÉN DEL FFCC SAN MARTÍN EN LAGUNA LA PICASA

PERFIL TRANSVERSAL CONFORME A OBRA

PERFIL: P386250
PROGRESIVA: KM 386.250

FECHA: Noviembre-2008

ESCALAS: 1/125

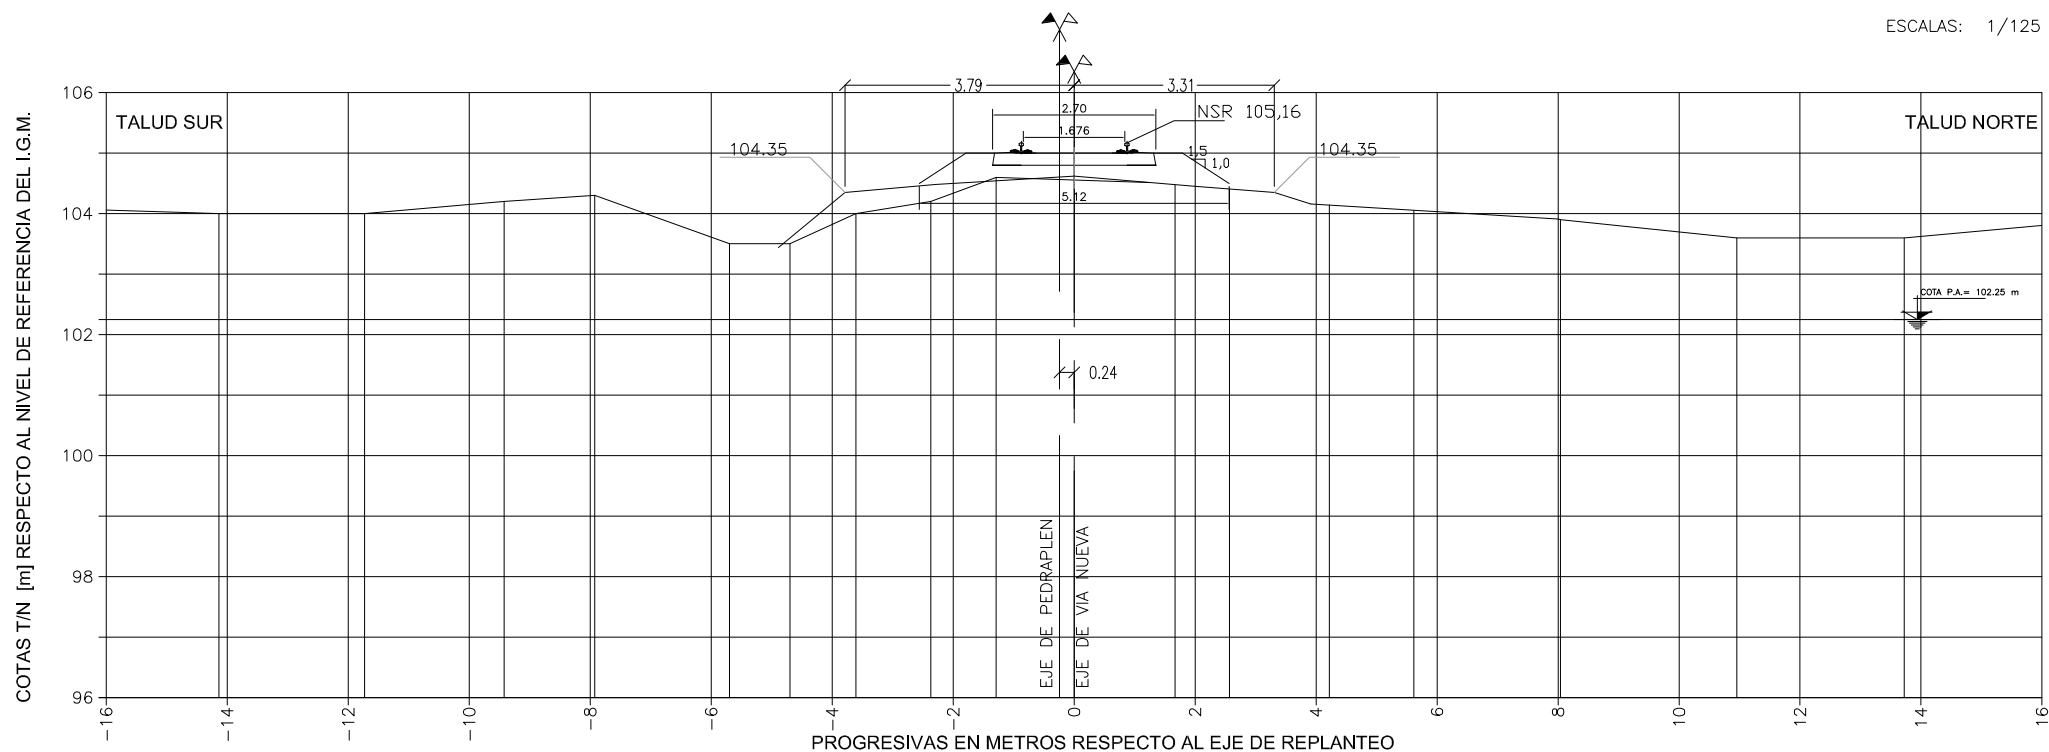

COTAS T/N [m]	104.0	104.0	104.2	104.3	103.5	103.5	104.0	104.2	104.6		104.5	104.5	104.5	104.5	104.5	103.9	103.6	103.6
COTA Pedraplén [m]						103.44	104.35	104.48		104.62	104.45		104.35	104.16				
Dist. a Eje de Vías [m]						-4.89	-3.79	-2.29		-0.09	2.01		3.31	3.91				



IECSA

CONFORME A OBRA

REVISION

0

OBRA:


ALTEO DEL PEDRAPLÉN DEL FFCC SAN MARTÍN EN LAGUNA LA PICASA

PERFIL TRANSVERSAL CONFORME A OBRA

PERFIL: P386300
PROGRESIVA: KM 386.300

FECHA: Noviembre-2008

ESCALAS: 1/125

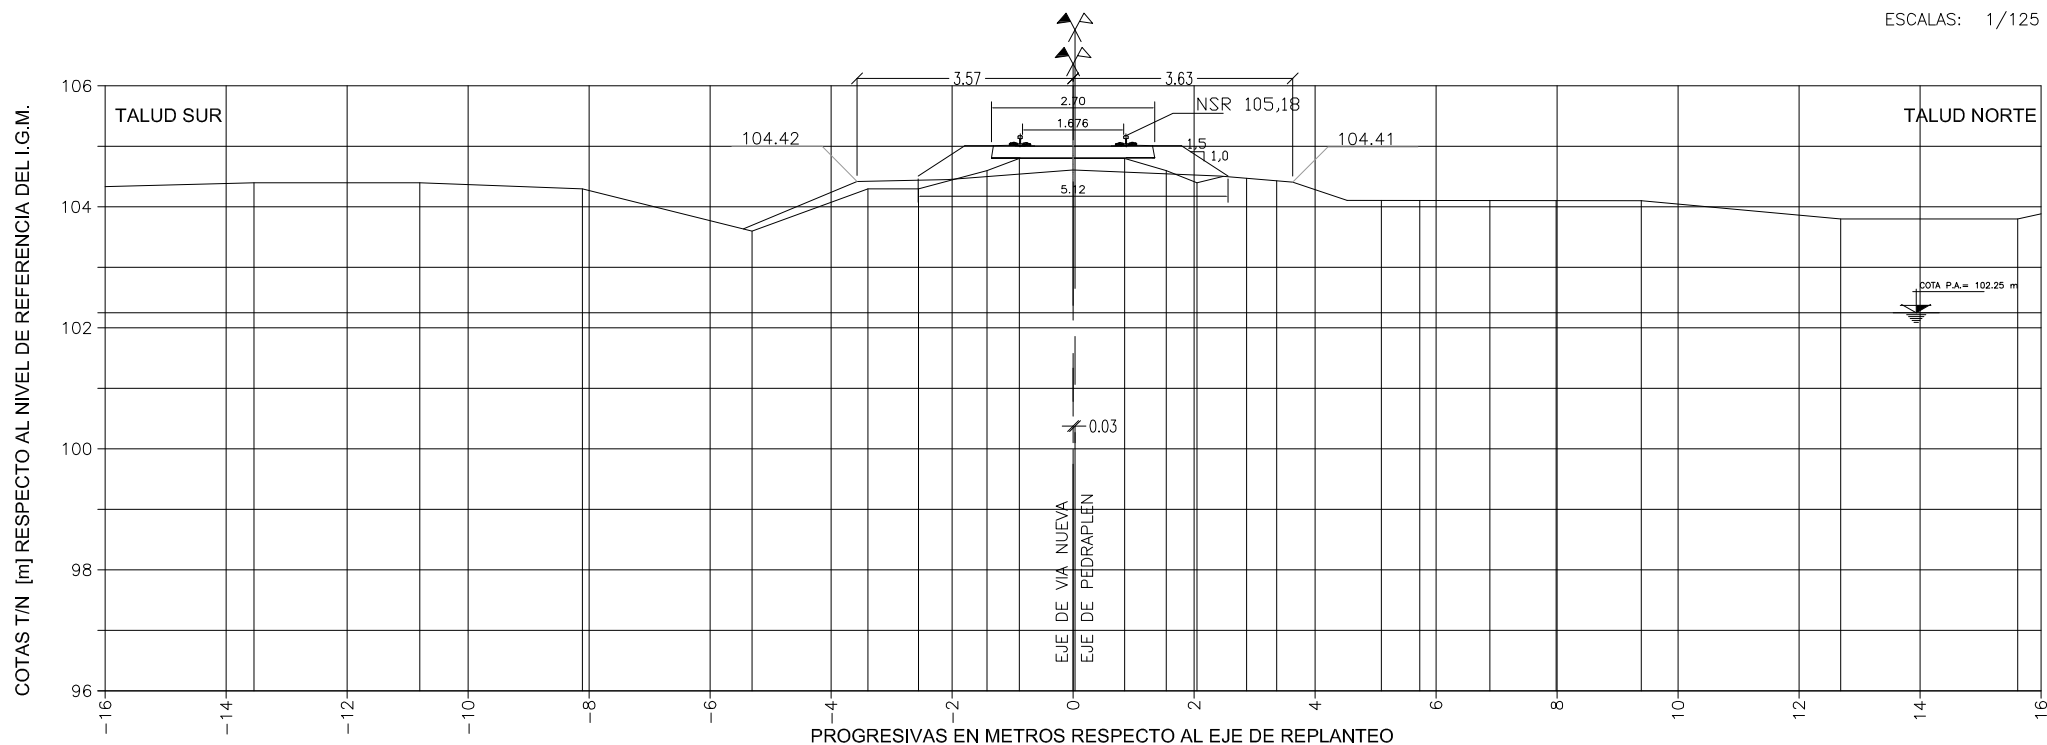

Dist. a Eje de Vías [m]				-5.27	-3.57	-2.07	-0.07	2.43	3.63	4.53			
COTAS T/N [m]	104.4	104.4	104.3	103.6	104.3	104.3	104.6	104.8	104.6	104.4		104.1	103.8
COTA Pedraplén [m]				103.71	104.42	104.45	104.61	104.51	104.41	104.11			103.8




REVISION	0
----------	---

ALTEO DEL PEDRAPLÉN DEL FFCC SAN MARTÍN EN LAGUNA LA PICASA

PERFIL TRANSVERSAL CONFORME A OBRA

ESCALAS: 1/125

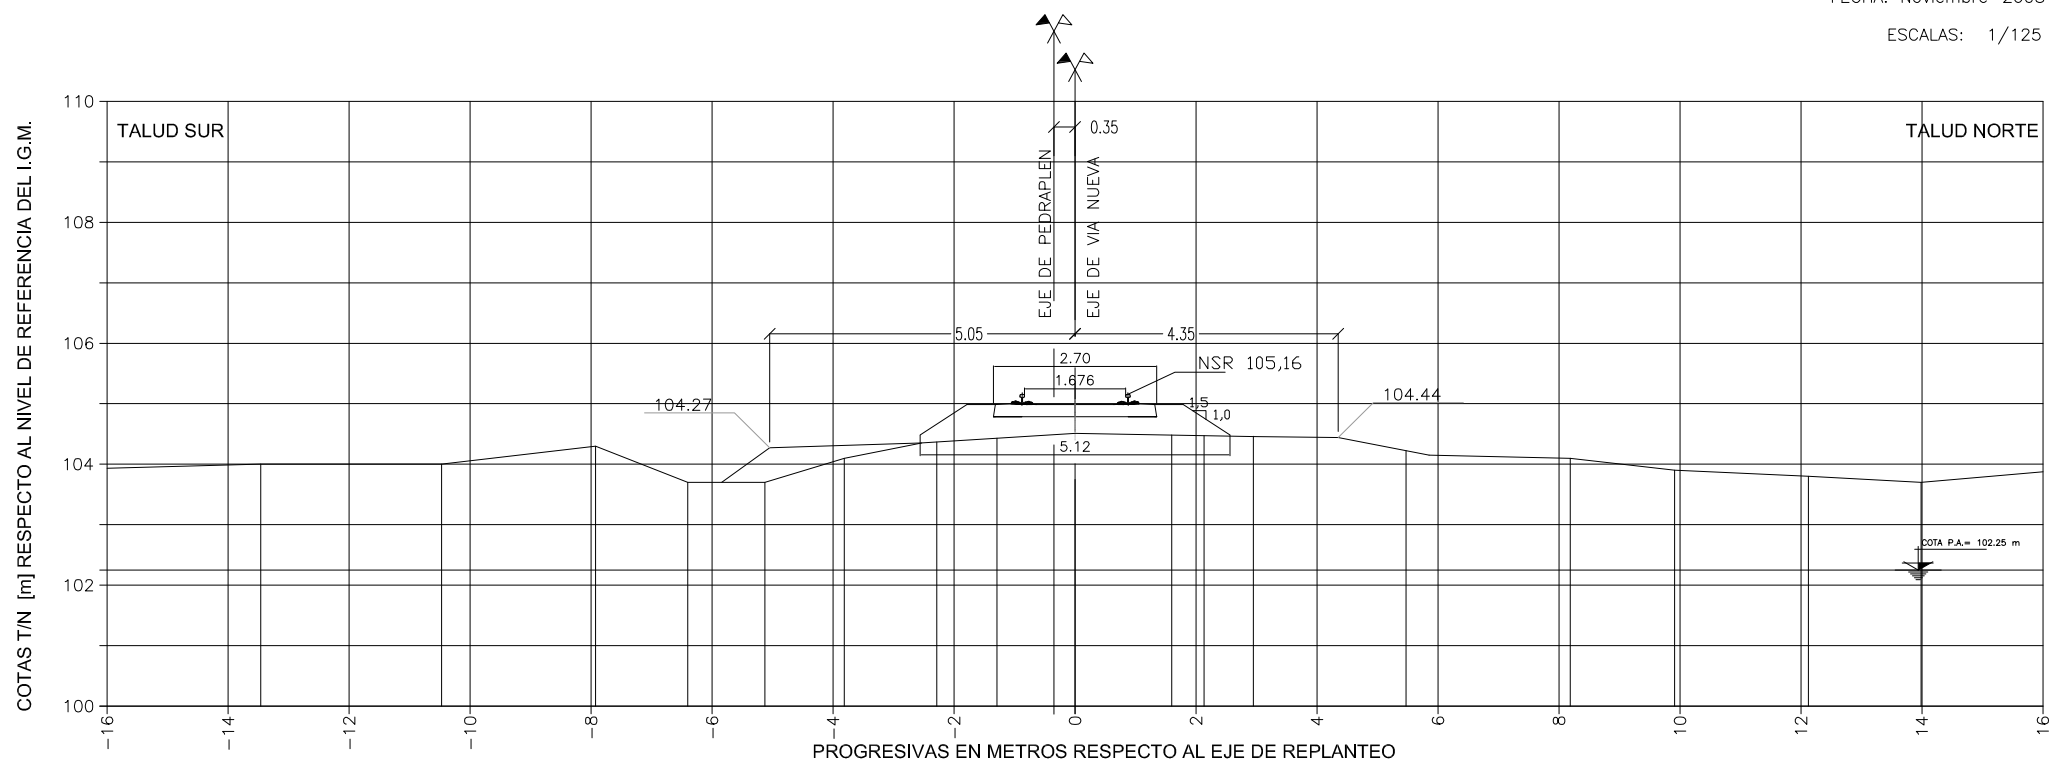[illegible]




REVISION	0
----------	---

ALTEO DEL PEDRAPLÉN DEL FFCC SAN MARTÍN EN LAGUNA LA PICASA

PERFIL TRANSVERSAL CONFORME A OBRA

PERFIL: P386400
PROGRESIVA: KM 386.400

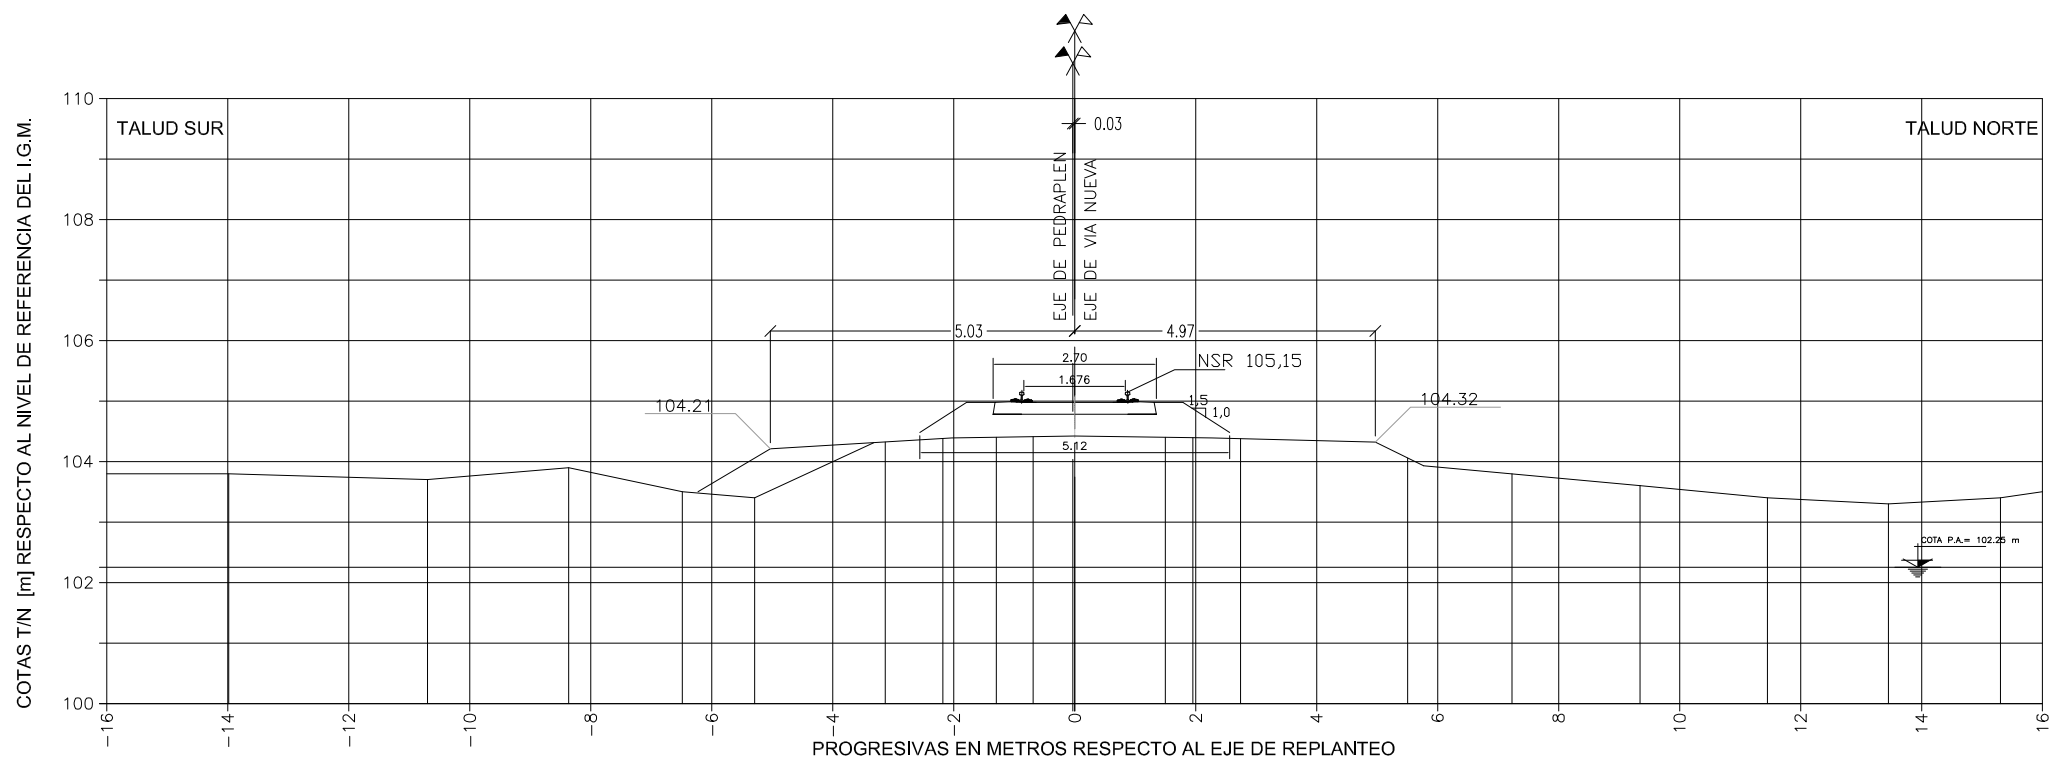[illegible]



IECSA

CONFORME A OBRA

REVISION


0

OBRA:

ALTEO DEL PEDRAPLÉN DEL FFCC SAN MARTÍN EN LAGUNA LA PICASA

PERFIL TRANSVERSAL CONFORME A OBRA

PERFIL: P386450
PROGRESIVA: KM 386.450

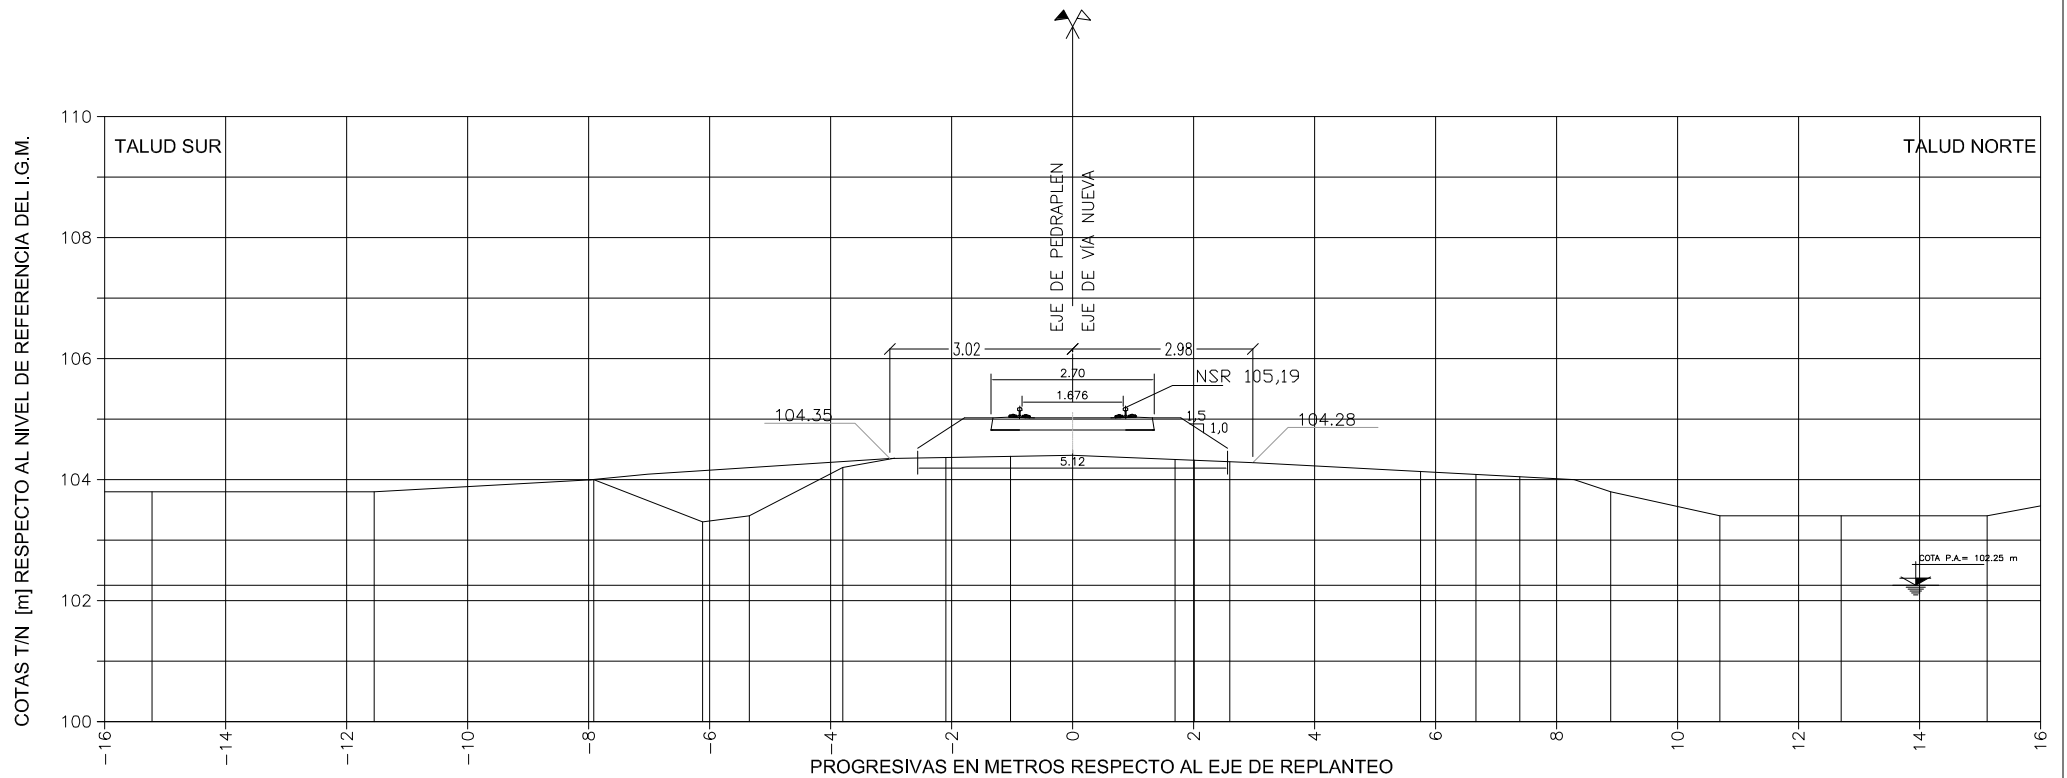

Dist. a Eje de Vías [m]		-8.02	-7.02		-3.02	-0.02	2.98								
COTAS T/N [m]	103.8	103.8	104.0	103.3	103.4	104.2	104.35	104.4	104.28	103.8	103.4	103.4	103.4	103.4	103.4
COTA Pedraplén [m]			104.29	104.09			104.35	104.4	104.28						



IECSA

CONFORME A OBRA

REVISION

0

OBRA:


ALTEO DEL PEDRAPLÉN DEL FFCC SAN MARTÍN EN LAGUNA LA PICASA

PERFIL TRANSVERSAL CONFORME A OBRA

PERFIL: P386500
PROGRESIVA: KM 386.500

FECHA: Noviembre-2008

ESCALAS: 1/125

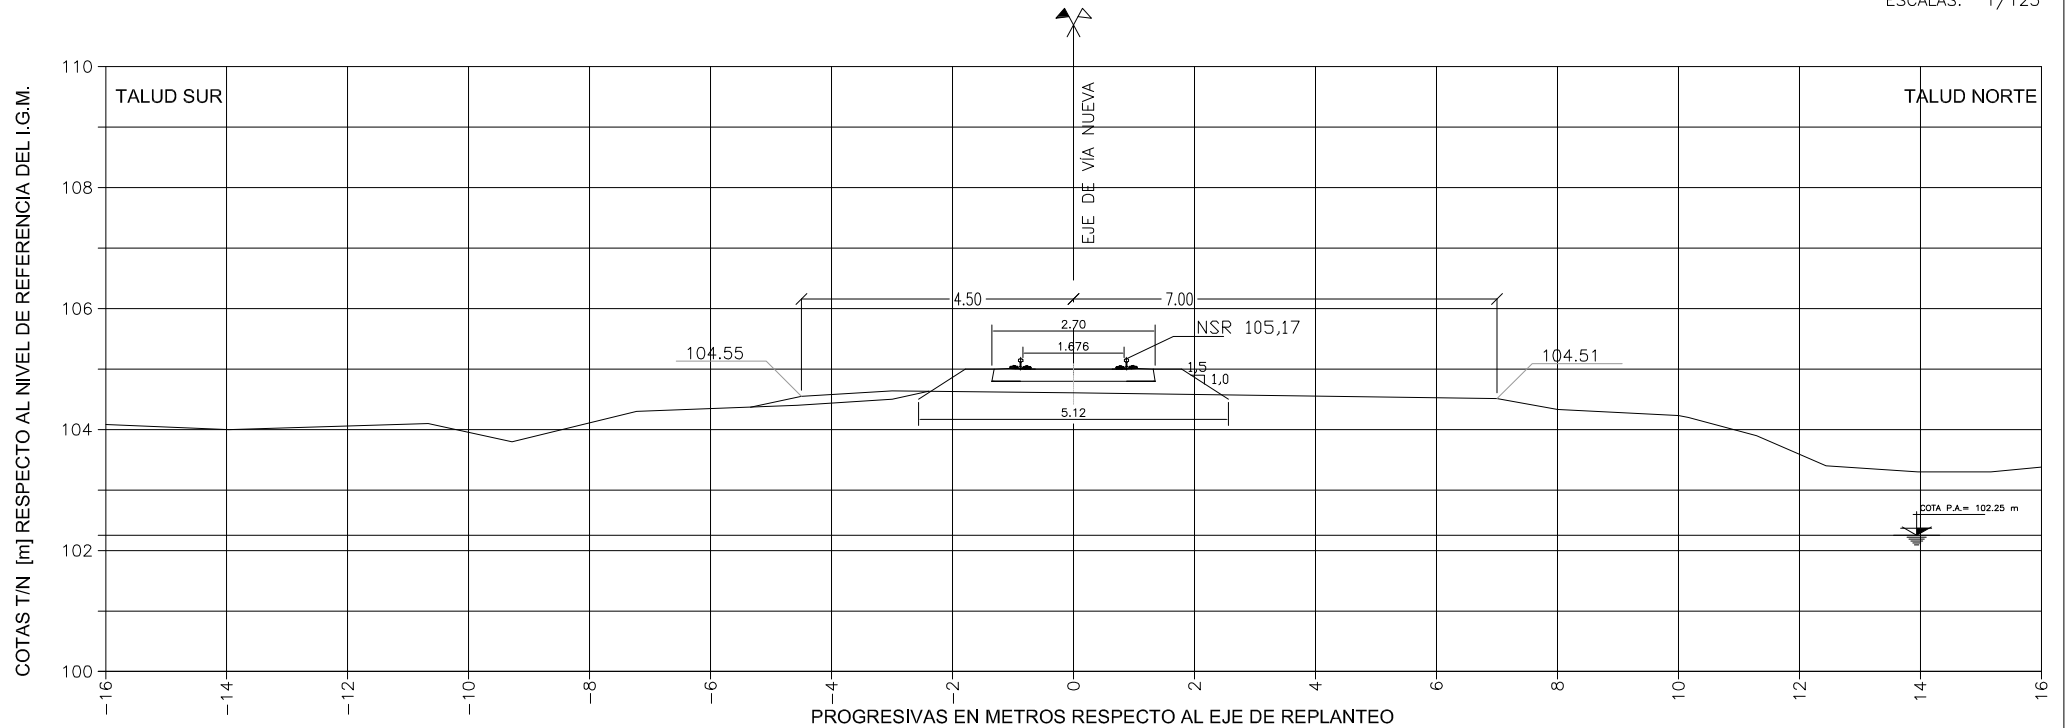

Dist. a Eje de Vías [m]					-4.5	-3	0		7	8					
COTAS T/N [m]	104.0	104.1	103.8	104.3	104.4	104.5	104.61		104.51	104.33	104.2	103.9	103.4	103.3	103.3
COTA Pedraplén [m]					104.55	104.64	104.61		104.51	104.33					