


DETALLE 2<sup>a</sup> ESCALA 1:100

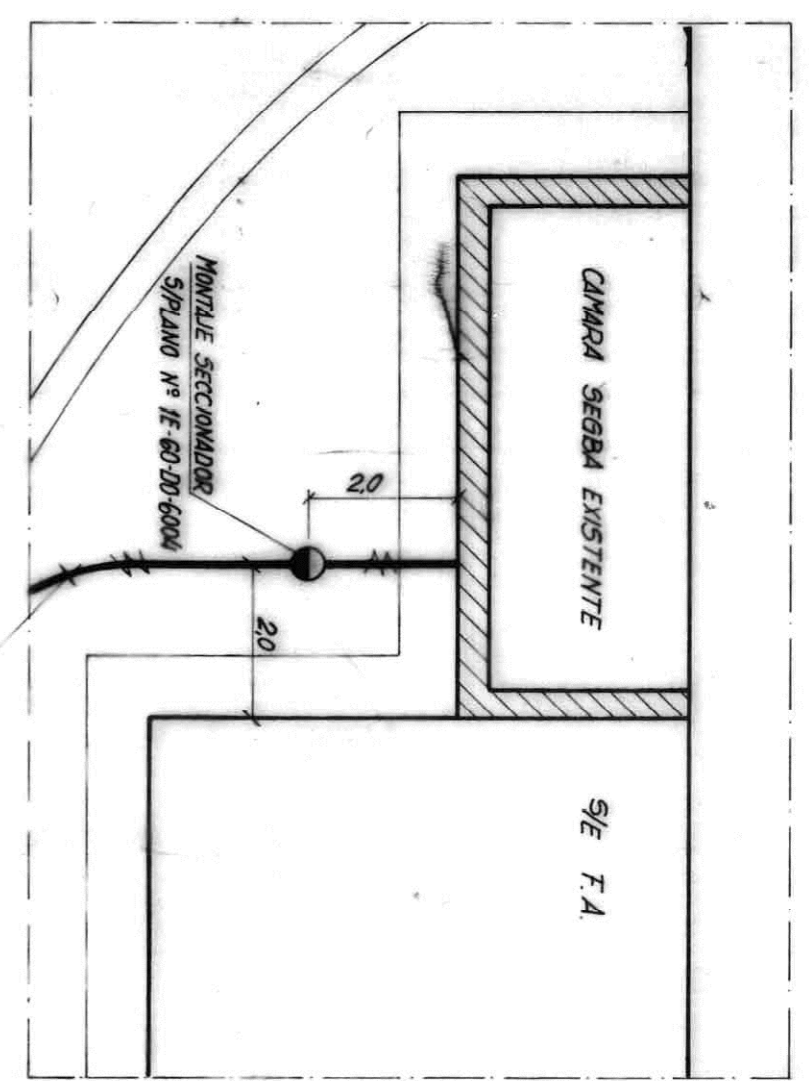


NOTAS  
1 - EN LOS PLANOS Nº IE-60-003 Y IE-100-004 (MEDIDAS CONSTRUCTIVAS) SE INDICAN EN ESTA ZONA EL TIPO DE CABLES SUBTERRANEOS DE 20 KV Y TELEFONICOS

INDICAR CABLE ENTERRADO, S/PLANO Nº IE-60-00-6006

PLANOS COMPLEMENTARIOS  
IE-64-00-6276 : RUTA CABLES 13.2 KV - TRAMO 1  
IE-64-00-6277 : RUTA CABLES 13.2 KV - TRAMO 2  
IE-64-00-6278 : RUTA CABLES 13.2 KV - TRAMO 3

REFERENCIAS  
VER PLANO IE-64-00-6276  
IE-64-00-6276 : DETALLE ADHETIVA A L.D.F.  
IE-64-00-6277 : DETALLE ADHETIVA A L.D.S.  
IE-60-00-6004 : MANTENIMIENTO SECUNDARIO FISIBLES - DESMONTAJES Y OTRAS TERMINALES  
IE-64-00-6278 : PUESTO DE TRANSFORMACION TRP "P" PSE Y MANT. CATEWARIA

CONFORME A OBRA  
Fecha: 20/01/95  
Módulo: 2  
Adl. P. C. 62-24

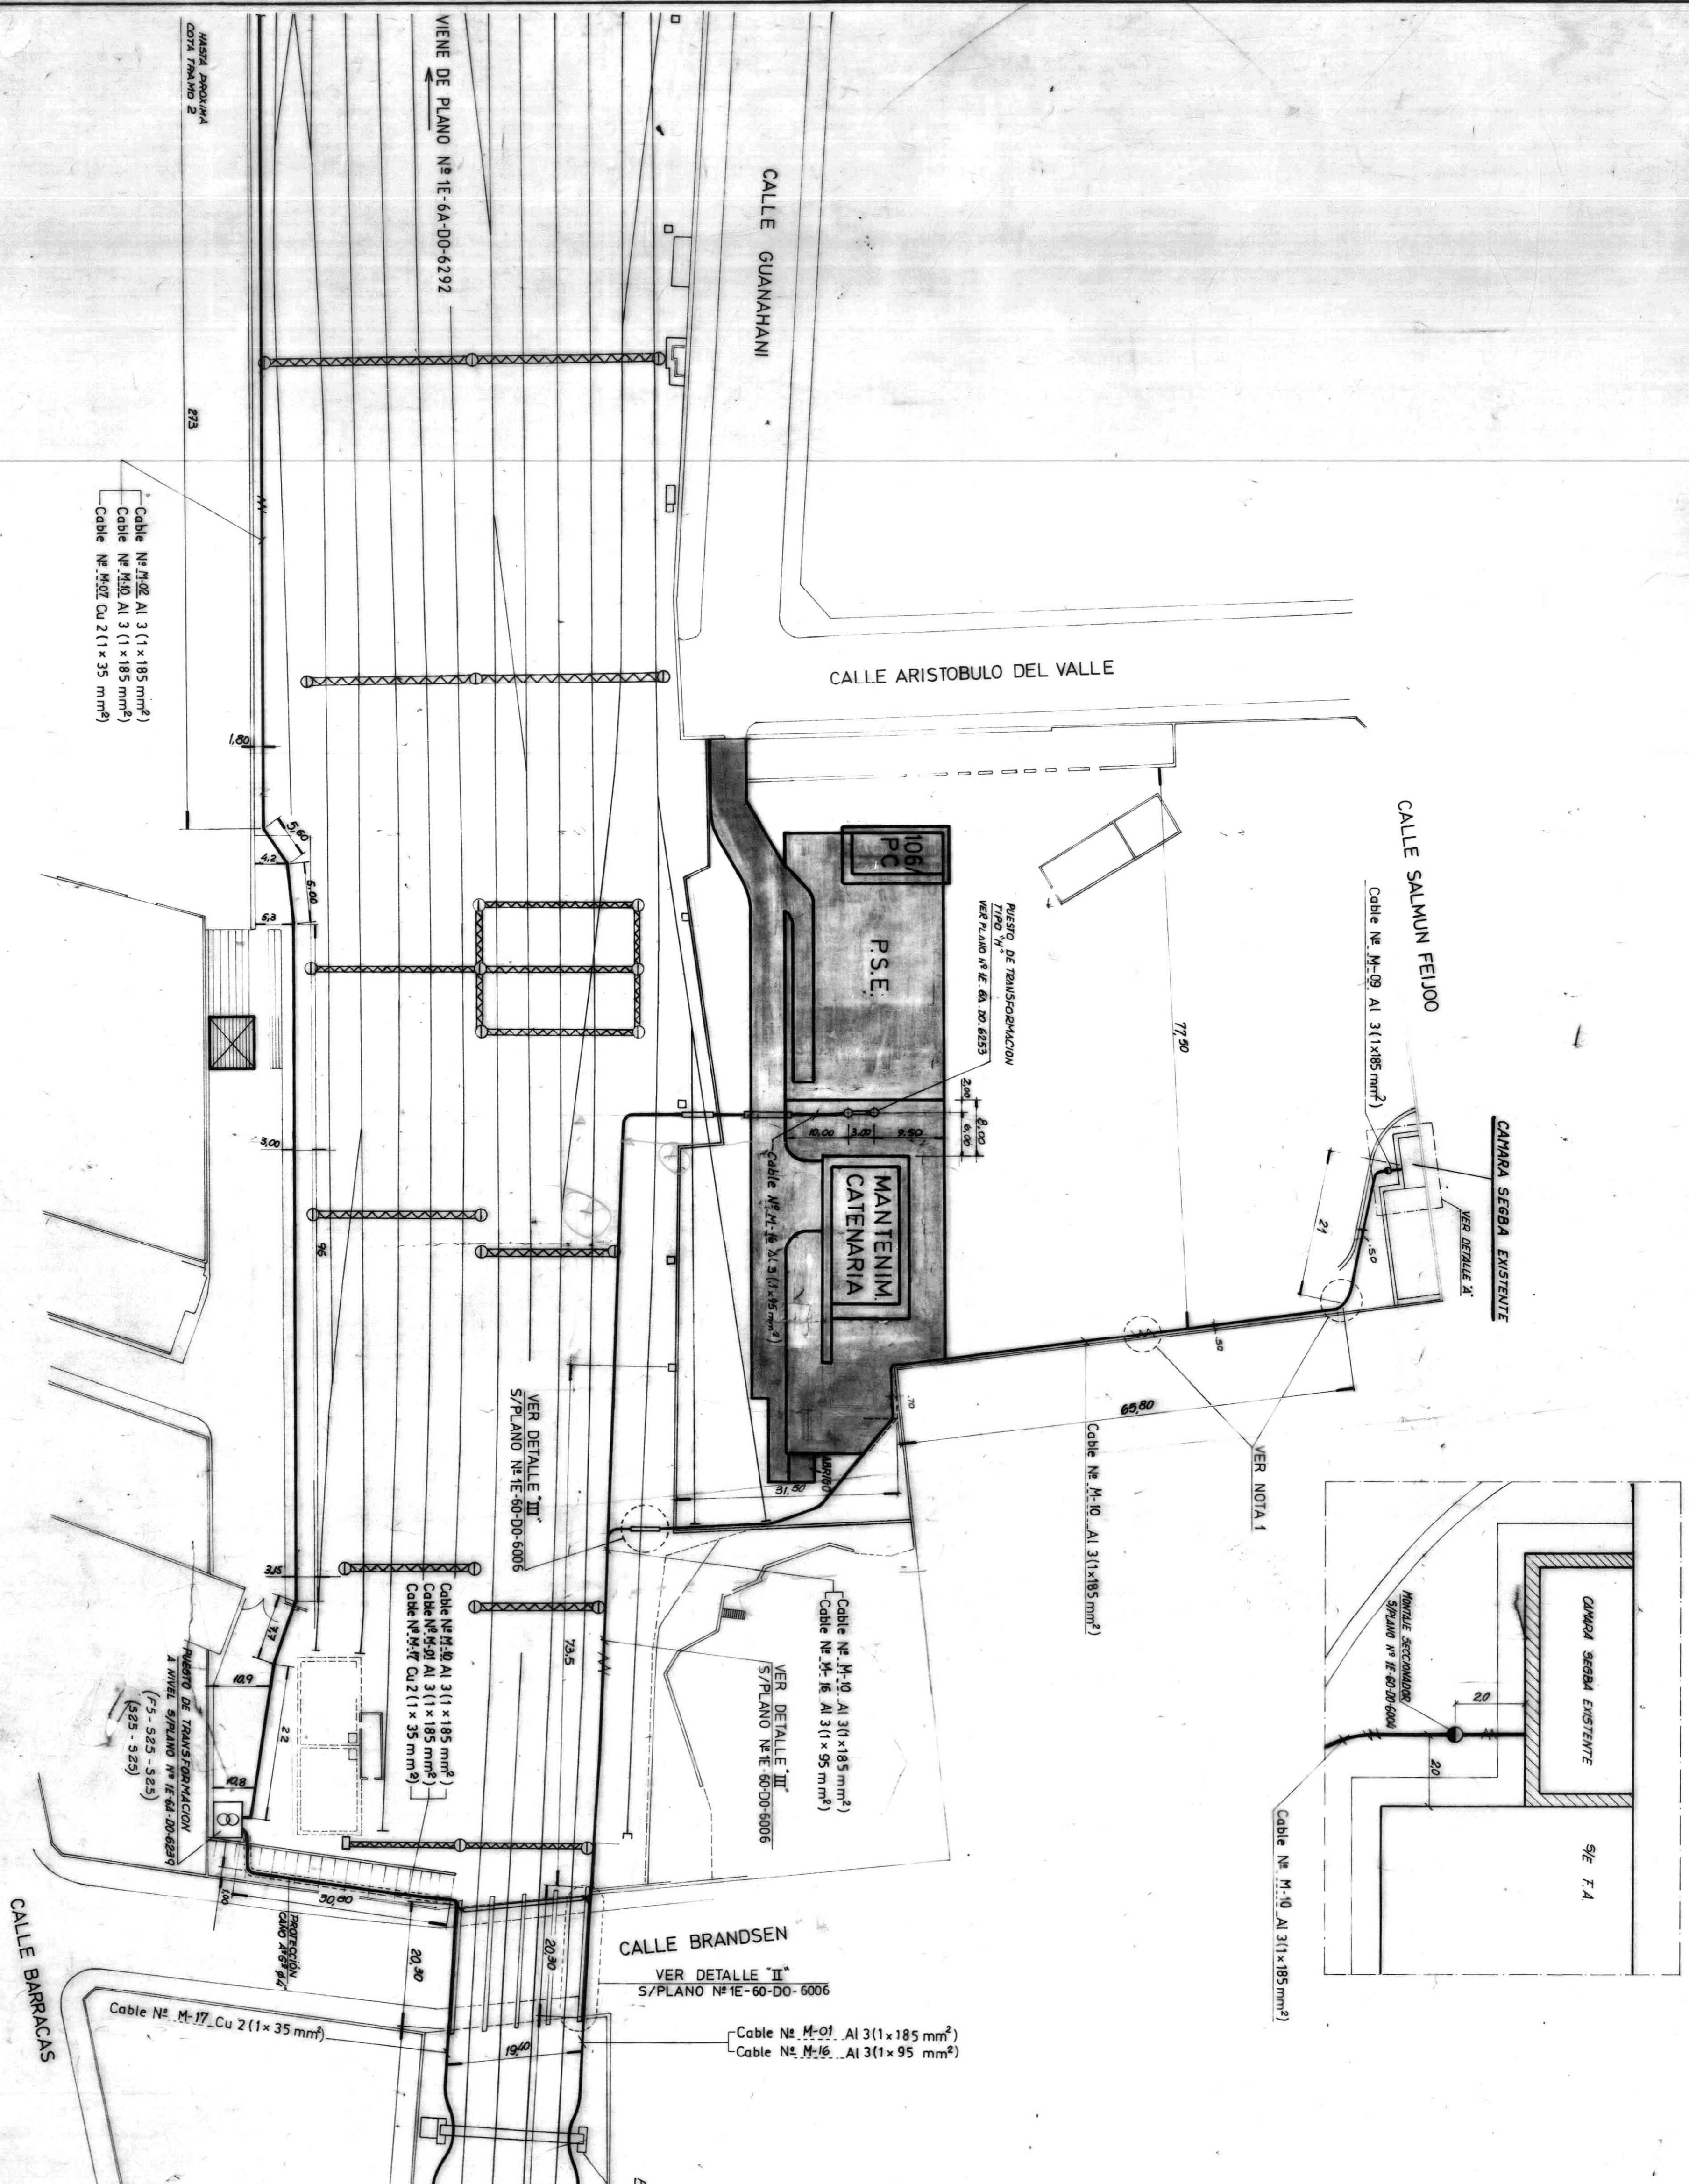

REV.	FECHA	DESCRIPCION	DIB.	CONT.	APR.

PROV. 6 COMS	DIB. MHD	CONTR. -	APR. -	FECHA 15-4-85	ISS. 1-500
<p><b>Marubeni</b> CORPORATION Empresas constructoras: DESACI - ECOFISA - IMPRESIT SIBECO - SADE - TECHNIT</p>					
<p><b>ELECTRIFICACION F.C. ROCA SECCION URBANA</b> ETAPA I CONTRATO Nº 1397</p>					
PLANO Nº	1	FECHA	15-4-85	ISS.	1-500
REV.	4	FECHA	15-4-85	ISS.	1-500

AREA V - DISTRIBUCION DE ENERGIA ELECTRICA	AREA
RUTA DE CABLES 13.2 KV	AREA
PLAZA CONSTITUCION - TRAMO 3	AREA
ESCALA TROCEN	UTILIZACION
FECHA Y FIRMA APROBAC.	Nº DE PLANO

3822