


| DETALLE | PROGRESIVA Km. | Nº DE PLANO |
|---|---|---|
| | | |

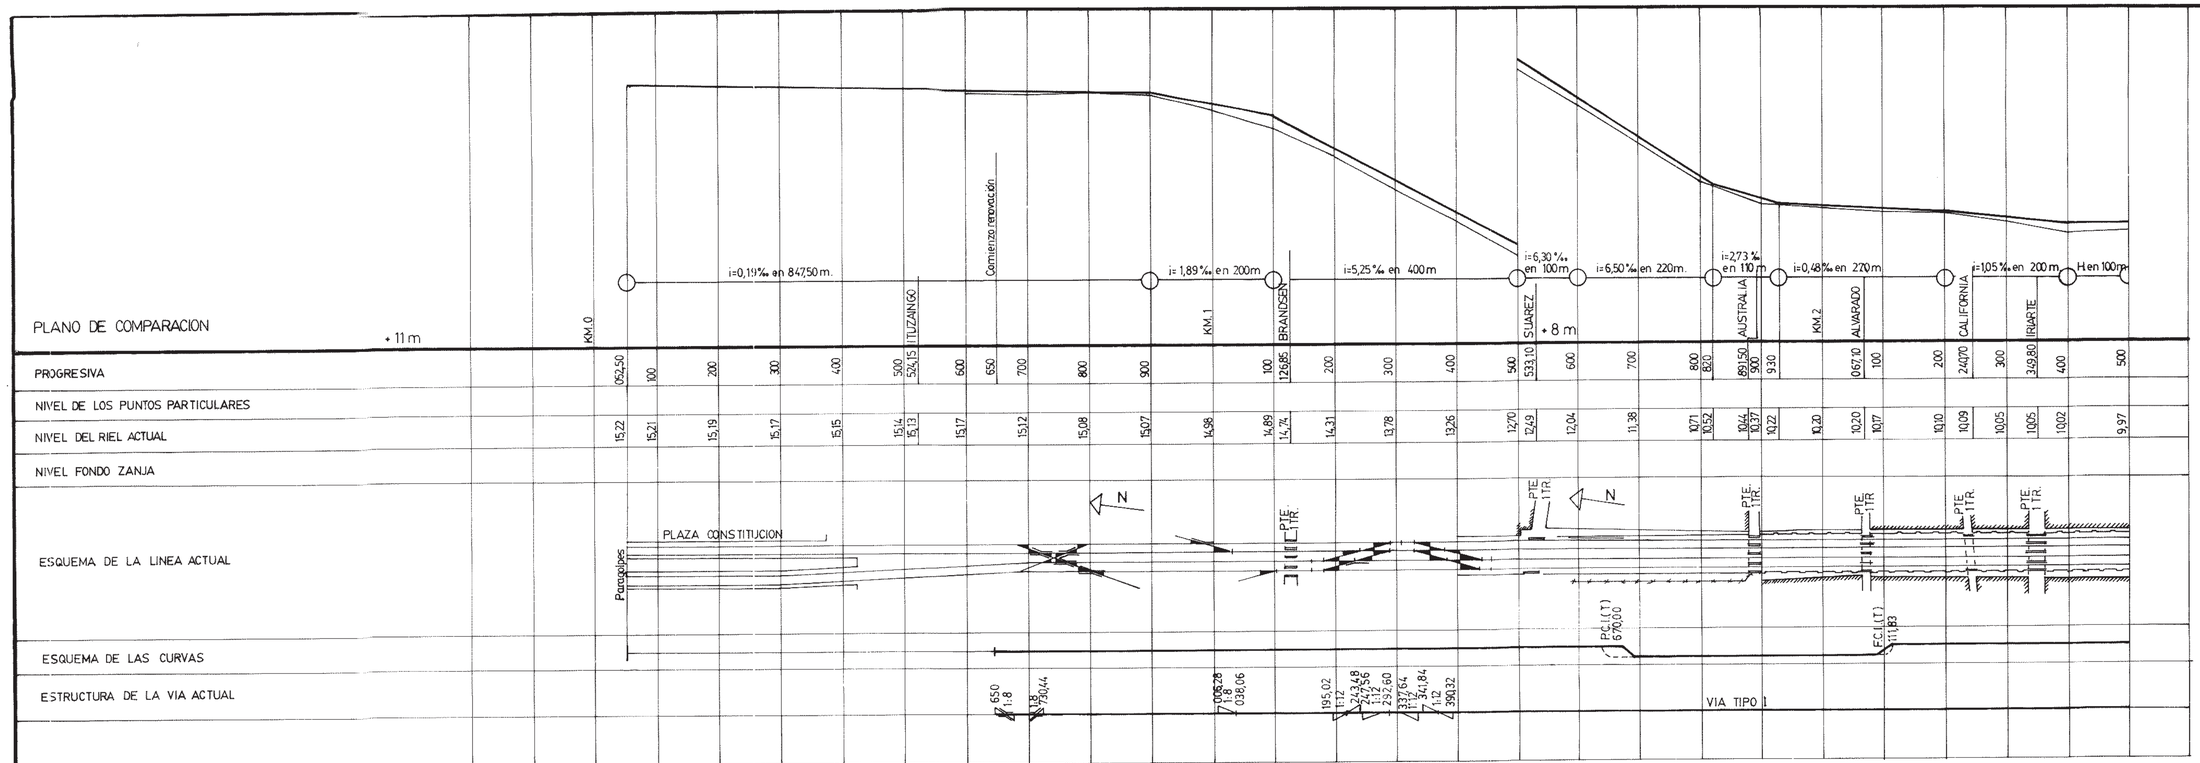


LA NIVELACION ESTA REFERIDA AL CERO (0) DEL I.G.M.

FERROMEL S.A. – MELLER S.A.I.C.I.C. y A.
DYCASA – VIAS Y CONSTRUCCIONES S.A.

| | | | | | |
|---|---|---|---|---|---|
| DIBUJO | | | | | |
| PROYECTO | | | | | |
| CALCULO | | | | | |
| REVISO | FECHA 18-6-85 | PLANO CONFORME A OBRA Nº 2-48-608-009 | EMISION | MODIFICACIONES | FECHA – FIRMA |

LIC. PUBLICA Nº 555/80 - RENOVACION VIA CUADRUPLE
PLAZA CONSTITUCION - TEMPERLEY - Km. 0,750 a 16,200
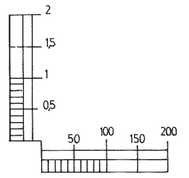
# PERFIL LONGITUDINAL Y PLANIMETRIA

SECTOR: PLAZA CONSTITUCION - TEMPERLEY
KM. 0,000 A KM. 2,500 VIA: 2

| ESC. HOR. 1:500 VER. 1:50 | FECHA APROB. | Nº DE PLANO CONFORME A OBRA |
|---|---|---|
| | | |

REVISO | JEFE DE INSPECCION | JEFE DE DEPTO.