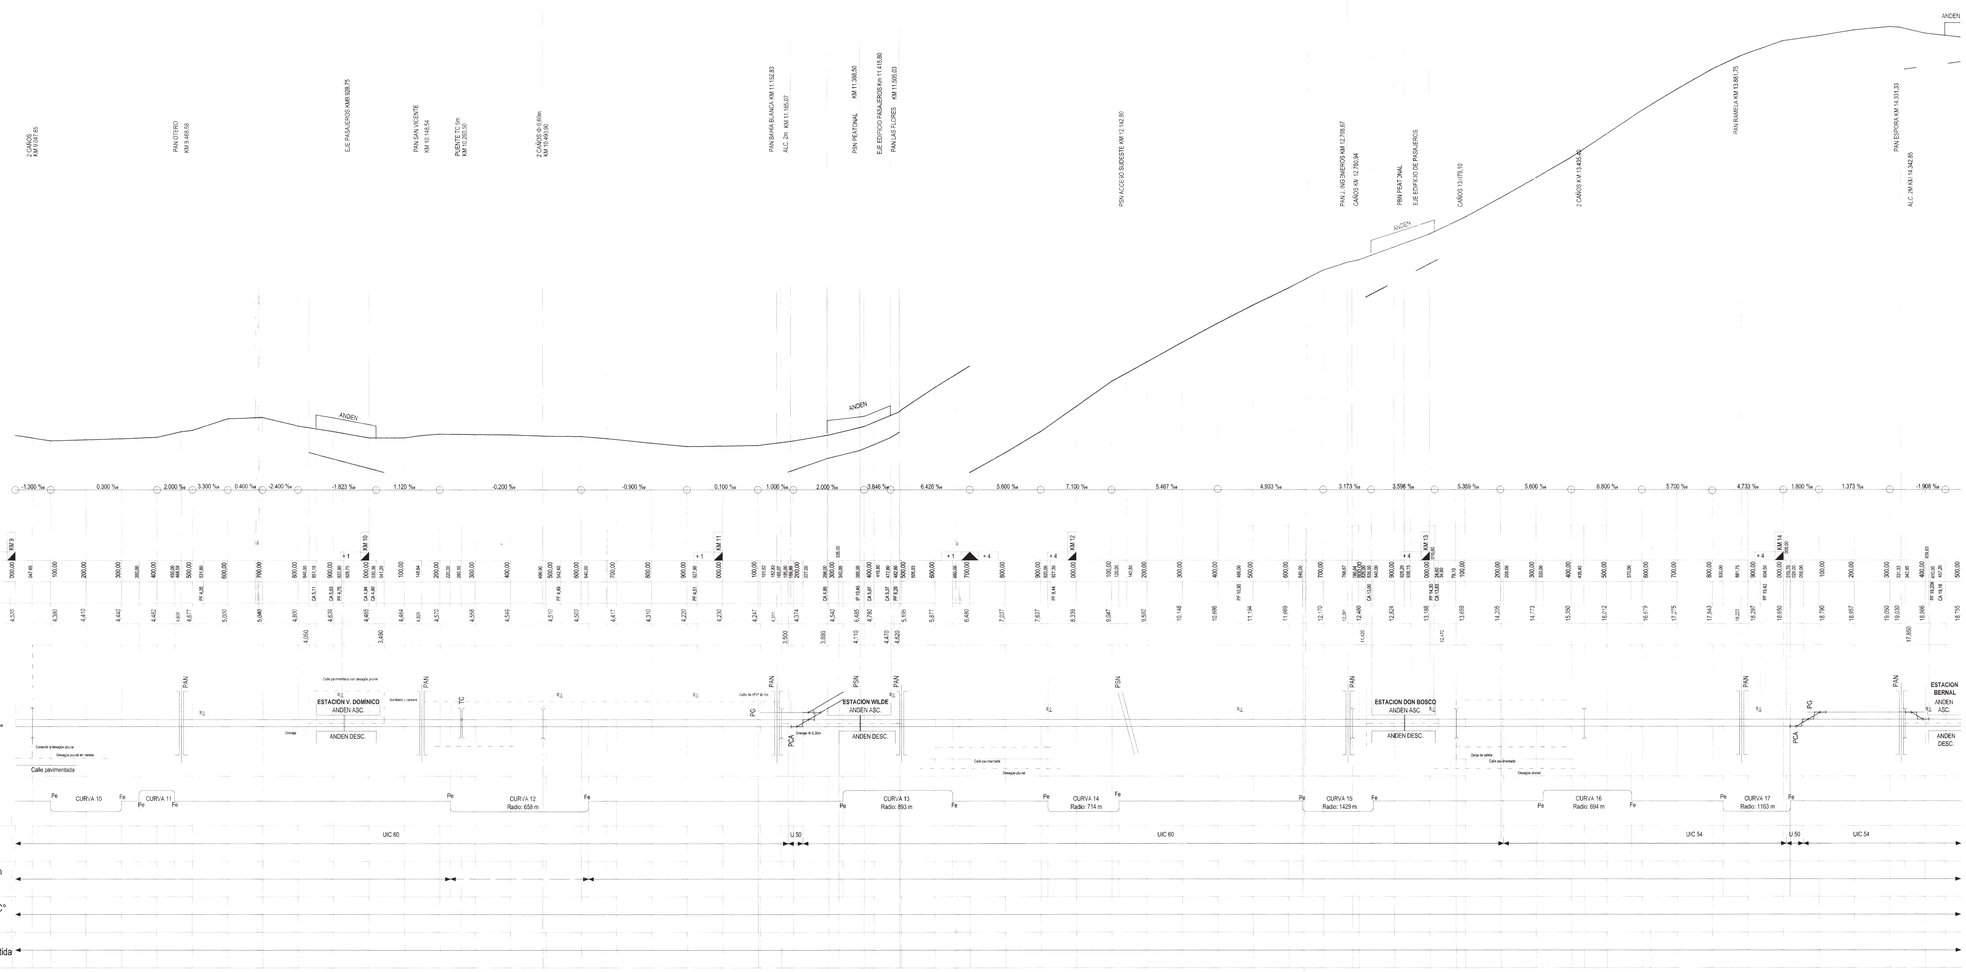

REFERENCIAS

N	SIMB	SIGNIFICADO
1	PCA	Principio Aparato Vía (contraaguja)
2	FCA	Fin Aparato Vía (ala cruce)
3	TA	Alcantarilla o Puente Tablero Abierto
4	TC	Alcantarilla o Puente Tablero Cerrado
5	PAN	Paso a Nivel
6	Pe	Principio de curva
7	Fe	Fin de curva
8	PF PC	Punto Fijo nivelación
9	PBN	Paso Bajo Nivel
10	PSN	Paso Sobre Nivel
11	PP	Paso Peatonal
12	PG	Paragolpes
13		Eje zanja
14		Ap. de vía.
15		Cañería de drenaje
16		Fijación Nabla con Silletas
17		Fijación Nabla sin Silletas
18		
19		
20		
21		
22		

NOTAS

1. Las progresivas y distancias indicadas corresponden al borde interno del riel izquierdo de la vía ascendente.
2. Las cotas altimétricas están referidas al cero del IGM.
3. La distribución de los tipos de riel en la vía se encuentra indicada en las planimetrías del sector.

	Fecha	Nombre
Dibujó		
Revisó		
Aprobó		
Escalas: H= 1:5000 V= 1:50		
Medidos en: metros		

LINEA CONSTITUCIÓN – LA PLATA
PLANIALTIMETRÍA
VIA QUILMES (DESCENDENTE)
KM. 9.000 A 14.500

LINEA ROCA
SUBPROGRAMA N° 10
RENOVACION VIA ENTRE
KM. 4.000 Y KM. 20.000

PLANO CONFORME A OBRA

1/PL/005/6